

1'


B'

C'

D'

E'

B

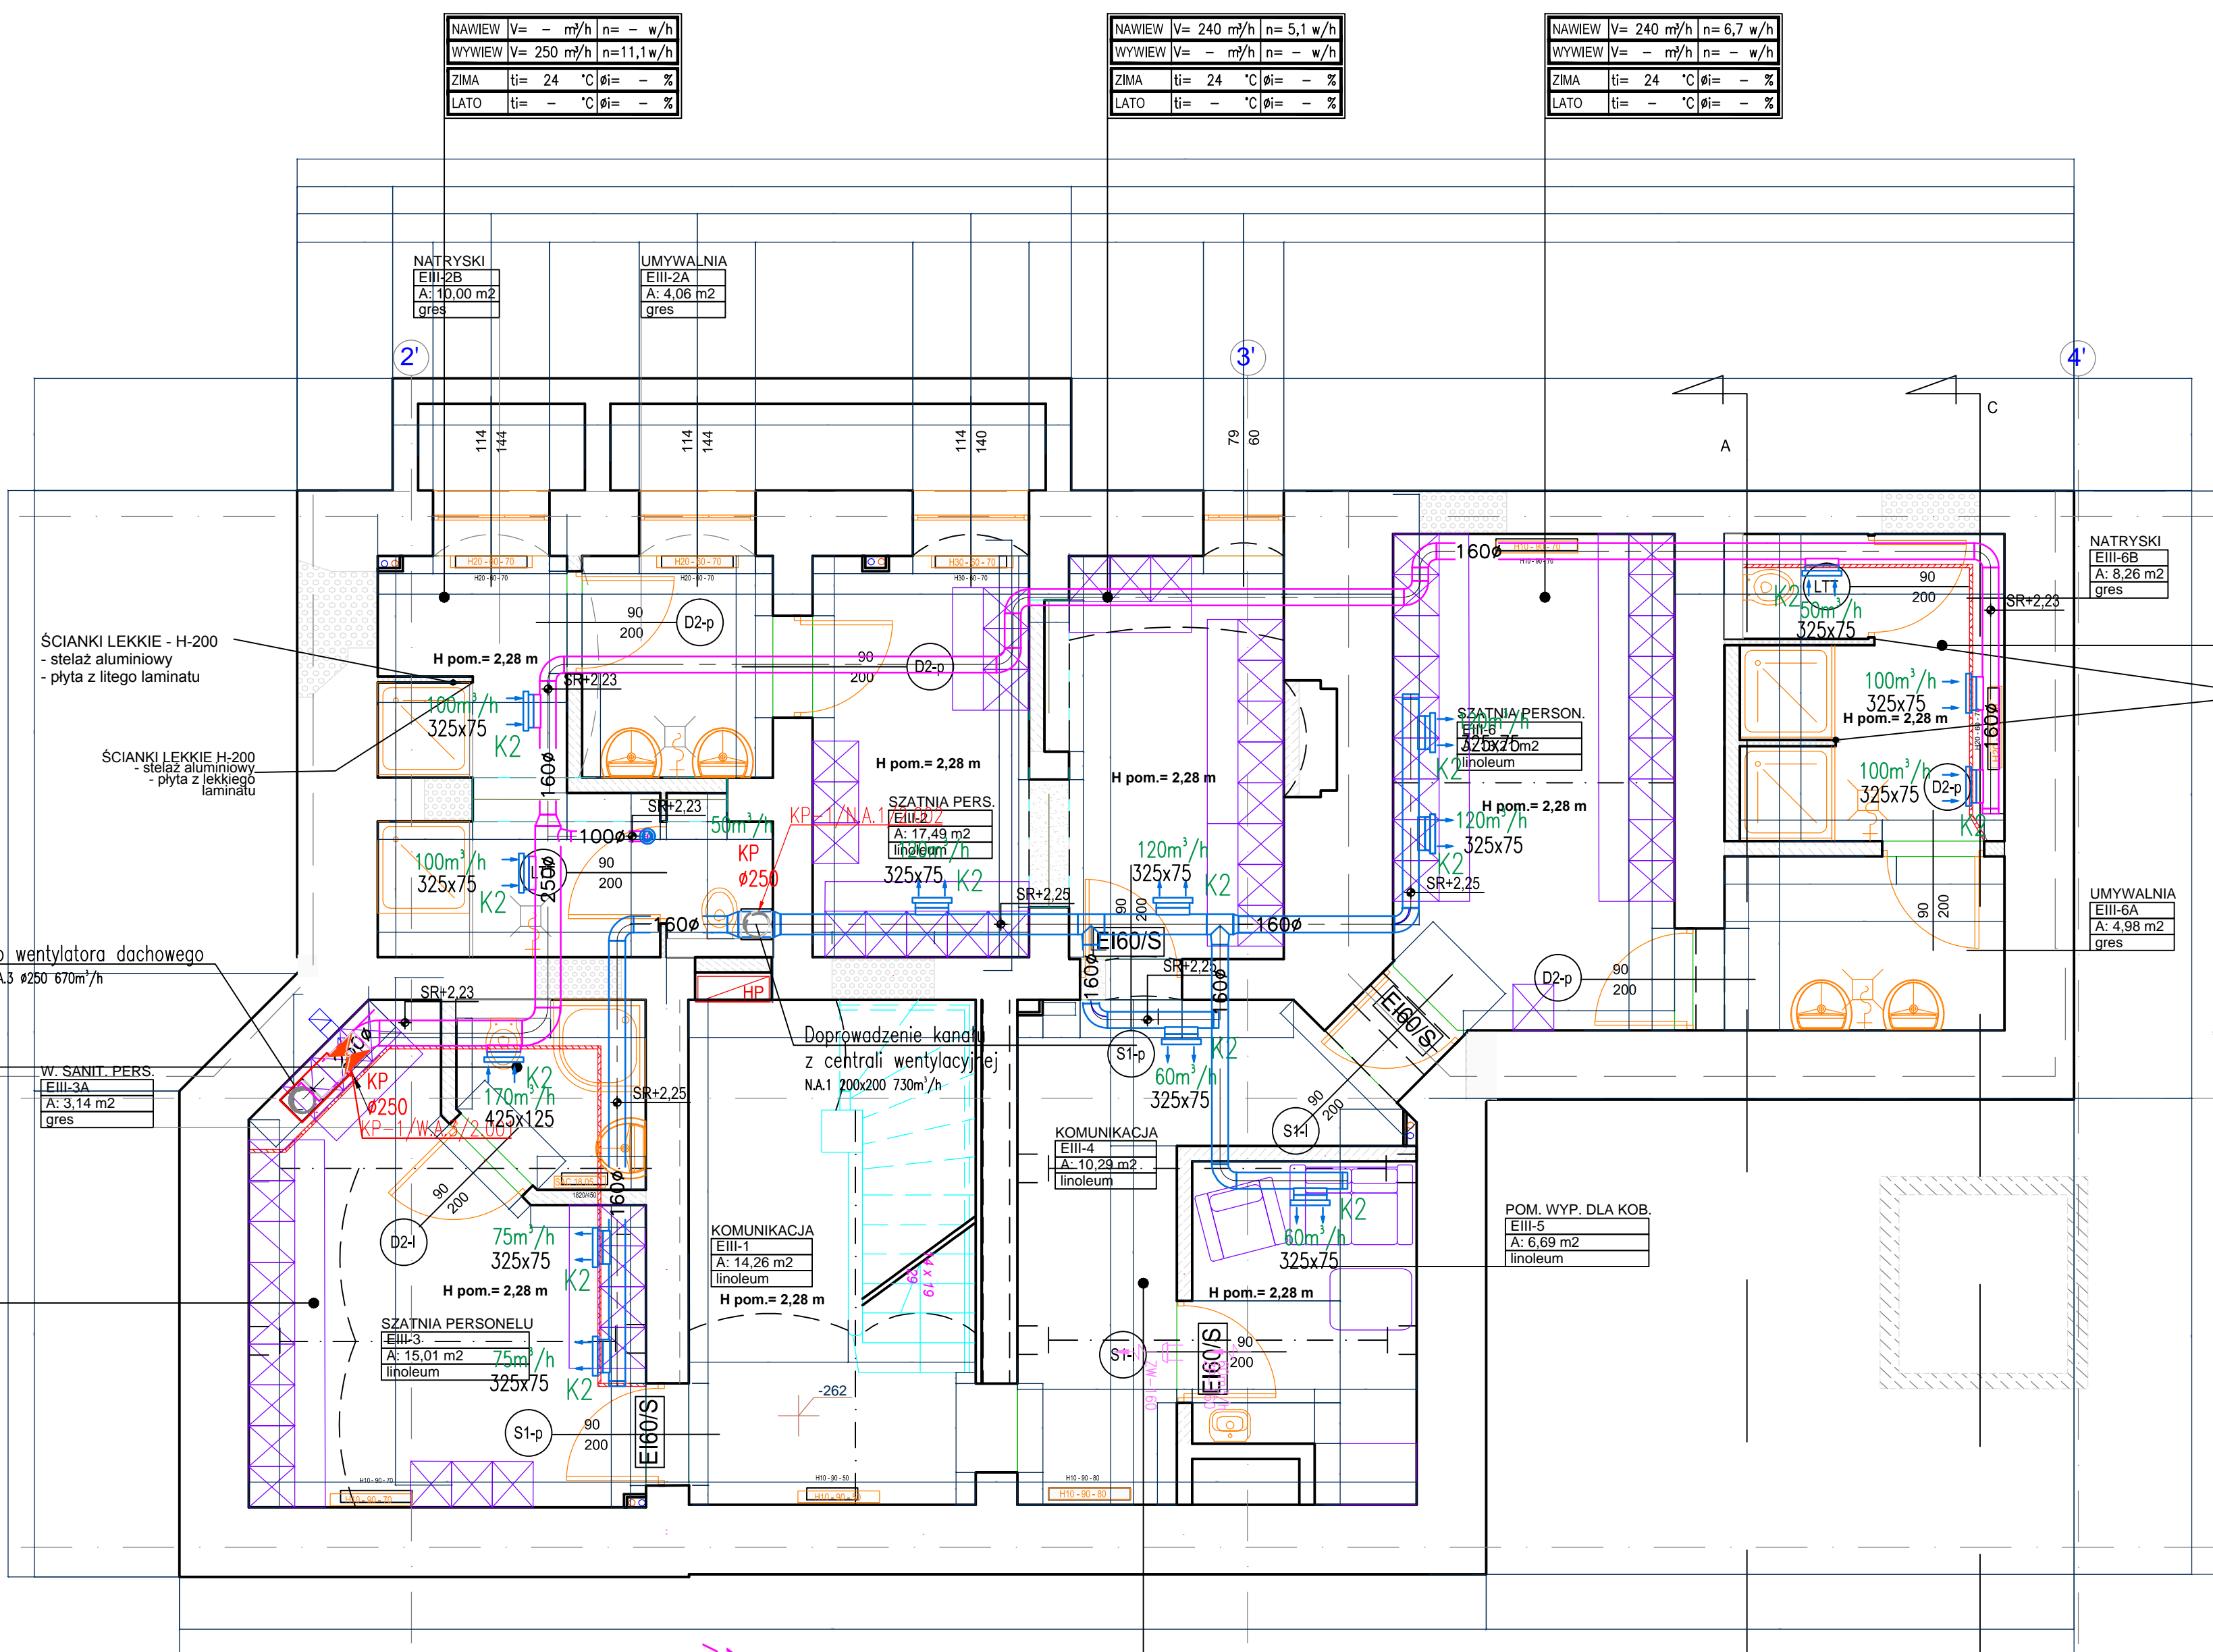

NAWIEW	V= - m³/h	n= - w/h
WYWIEW	V= 170 m³/h	n= 24 w/h
ZIMA	t _i = 24 °C	θ _i = - %
LATO	t _i = - °C	θ _i = - %

NAWIEW	V= 170 m³/h	n= 5 w/h
WYWIEW	V= - m³/h	n= - w/h
ZIMA	t _i = 24 °C	θ _i = - %
LATO	t _i = - °C	θ _i = - %

NAWIEW	V= - m³/h	n= - w/h
WYWIEW	V= 250 m³/h	n= 11,1 w/h
ZIMA	t _i = 24 °C	θ _i = - %
LATO	t _i = - °C	θ _i = - %

NAWIEW	V= 240 m³/h	n= 5,1 w/h
WYWIEW	V= - m³/h	n= - w/h
ZIMA	t _i = 24 °C	θ _i = - %
LATO	t _i = - °C	θ _i = - %

NAWIEW	V= 240 m³/h	n= 6,7 w/h
WYWIEW	V= - m³/h	n= - w/h
ZIMA	t _i = 24 °C	θ _i = - %
LATO	t _i = - °C	θ _i = - %

NAWIEW	V= - m³/h	n= - w/h
WYWIEW	V= 250 m³/h	n= 11,1 w/h
ZIMA	t _i = 24 °C	θ _i = - %
LATO	t _i = - °C	θ _i = - %

NAWIEW	V= 60 m³/h	n= 3 w/h
WYWIEW	V= 60 m³/h	n= 3 w/h
ZIMA	t _i = 20 °C	θ _i = - %
LATO	t _i = - °C	θ _i = - %

ŚCIANKI LEKKIE - H-200
- stelaż aluminiowy
- płyta z litego laminatu

ŚCIANKI LEKKIE H-200
- stelaż aluminiowy
- płyta z lekkiego laminatu

Do wentylatora dachowego
W.A.3 Ø250 670m³/h

W. SANIT. PERS.
EIII-3A
A: 3,14 m²
gres

ZL III
POW. 113,15 m²
WYDZIELONA
KLATKA SCHODOWA/
KLATKA DO PIWNICY
ZEJSCIE DO PIWNICY

WYDZIELONA
KLATKA SCHODOWA/
KLATKA DO PIWNICY
ZEJSCIE DO PIWNICY

LEGENDA

- DOPROWADZENIE ENERGII ELEKTRYCZNEJ
- DOPROWADZENIE ENERGII GAZOWEJ
- DOPROWADZENIE WODY ZIMNEJ
- DOPROWADZENIE WODY CIEPŁEJ
- DOPROWADZENIE ŚCIEKÓW
- TŁEN
- SPRĘŻONE POWIETRZE
- PRÓŻNA
- PODCIĄG AZOTU
- ODCIĄG GAZÓW
- POANESTEZJOLOGICZNYCH
- GNIAZDO SIECI TELEFONICZNEJ
- GNIAZDO SIECI KOMPUTEROWEJ
- SYGNALIZACJA PRZYZYWOVA
- STREFA DOSTĘPU KONTROLA WEJŚĆ
- KRATKA ŚCIEKOWA
- KROČCE ZE ZŁĄCZĄ DO WEŻA
- UMYWALKA Z BATERIA BEZDOPŁYKOWA

INSPEKTOR NADZORU:

DOKUMENTACJA POWYKONAWCZA

WYKONAWCA:
LECH

WYKONAWCA:
Budimex SA
ul. Stawki 40
01-040 Warszawa

WYKONAWCA:
P.W. Lech Sp. z o.o.
ul. Skarpińska 11
85-833 Bydgoszcz

WYKONAWCA:
P.W. Elud
Przemysłowa Sp. z o.o.
ul. Skarpińska 11
85-375 Bydgoszcz

WYKONAWCA Instalacji Sanitarnych:

TKT Engineering oddział w Poznaniu Sp. z o.o.

ul. Karpi 6
61-619 Poznań
tel. 061 821 49 00

Przedsiębiorstwo Organizacji Inwestycji

allplan

ul. Grajewska 2, 85-382 Bydgoszcz
tel. +48 52 348 84 15, fax +48 52 348 84 12

ADRES: BYDGOSZCZ, ul. Chodkiewicza 44, działka nr 103/2, 104 oraz 155/3, obręb 177

INWESTOR: Kujawsko - Pomorskie Inwestycje Medyczne
ul. Plac Teatralny 2/416; 87 - 100 Toruń

PROJEKT POWYKONAWCZY

TOM III

CZĘŚĆ III: WENTYLACJA

SANITARNA

WYKONAWCA	PROJEKTANT
mgr inż. Kamil Sosnowski	mgr inż. Kamil Sosnowski
mgr inż. WKP/0115/OWOS/07	mgr inż. WKP/0115/OWOS/07
mgr inż. Michał Hajduk	mgr inż. Michał Hajduk
mgr inż. Patrycja Maja	mgr inż. Patrycja Maja
mgr inż. Monika Sosnowska	mgr inż. Monika Sosnowska
mgr inż. WKP/0145/POOS/08	mgr inż. WKP/0145/POOS/08
CZĘŚĆ A	PIWNICA
01	01

RZUT PIWNICY

INSTALACJA WENTYLACJI MECHANICZNEJ