


SCHEMAT INSTALACJI GLIKOLOWEGO ODZYSKU CIEPŁA

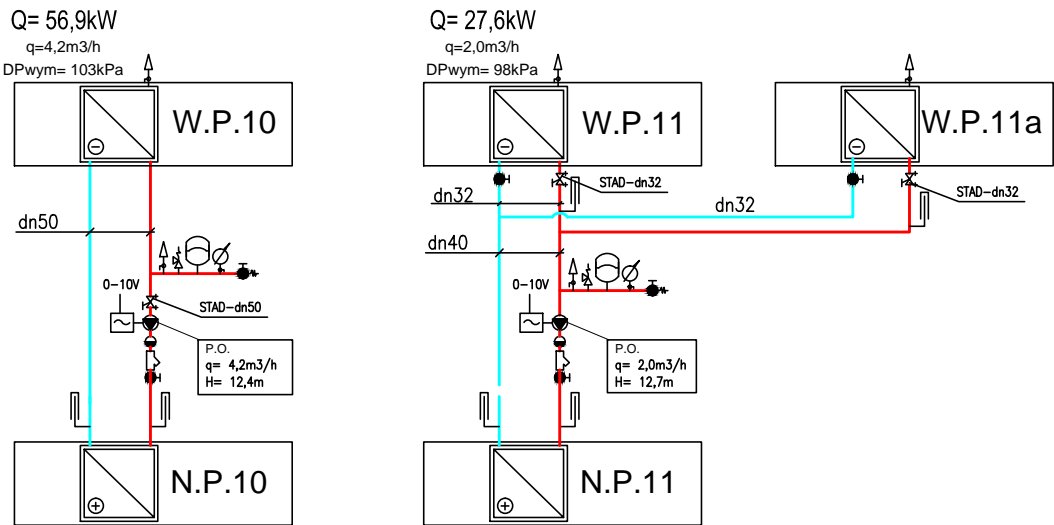

OZNACZENIA

- kanały linii wylotowych z centrali i went. indywidualnych
- kanały linii nawiewnych
- wentylator kanałowy
- wentylator dachowy
- kłapa pożarowa normalnie otwarta
- tłumik akustyczny

INSPEKTOR NADZORU:

--	--

DOKUMENTACJA POWYKONAWCZA

WYKONAWCA: budimex Budimex SA ul. Słowki 40 01-040 Warszawa	PARTNERZY: LECH P.W. Lech Sp. z o.o. ul. Słowki 40 85-833 Bydgoszcz	P.W. Ebud Przemysłowe Sp. z o.o. ul. Biskupiecka 11 85-375 Bydgoszcz
--	--	---

POWYKONAWCA:

Wykonawca Instalacji Sanitarnych:
TKT engineering
ul. Karpia 6
61-619 Poznań
tel. 061 821 49 00

JEDNOSTKA PROJEKTOWA:

Przedsiębiorstwo Organizacji Inwestycji
allplan
ul. Grajewska 2, 85-382 Bydgoszcz
tel. +48 52 348 84 15, fax +48 52 348 84 12

TEMAT:

Zmiana pozwolenia na budowę budynku Wojewódzkiego Szpitala
Dziecięcego im. J. Brudzińskiego w Bydgoszczy (z dnia 01.03.2010r., decyzja
nr:187/2010, znak: WA8.II.7353-97/10), część 82A, 82B, budynek "A",
budynek "G"

ADRES:

BYDGOSZCZ, ul. Chodkiewicza 44 działka nr 103/2, 104 oraz 155/3
obręb 177

INWESTOR:

Kujawsko - Pomorskie Inwestycje Medyczne
ul. Piasec Teatralny 2/416, 87 - 100 Toruń

FAZA:

PROJEKT POWYKONAWCZY

TOM:

TOM III

CSĘĆ TOMA:

CZĘŚĆ III: WENTYLACJA

BRANŻA:

INSTALACJE SANITARNE

ADRESOWANIE DO INSTALACJANTÓW:

mgr inż. Kamil Sosnowski nr upr. bud. WKP/0115/OVOS/07	PODPISE:
---	----------

OPRACOWANIE:

inż. Michał Hajduk	PODPISE:
inż. Patrycja Maja	

SPRAWDZAJĄCY:

mgr inż. Monika Sosnowska nr upr. proj. WKP/0145/POOS/09	PODPISE:
---	----------

REDAKTOR:

	REDAKTOR:
--	-----------

BUDYNEK B2

-	A
---	---

TEMAT RYSUNKU:

**SCHEMAT
INST. WENTYLACJI
- OBSZAR KUCHNI -**

DATA:

08.2014

SKALA:

-

NR RYSUNKU:

PP-WH-04-15-A