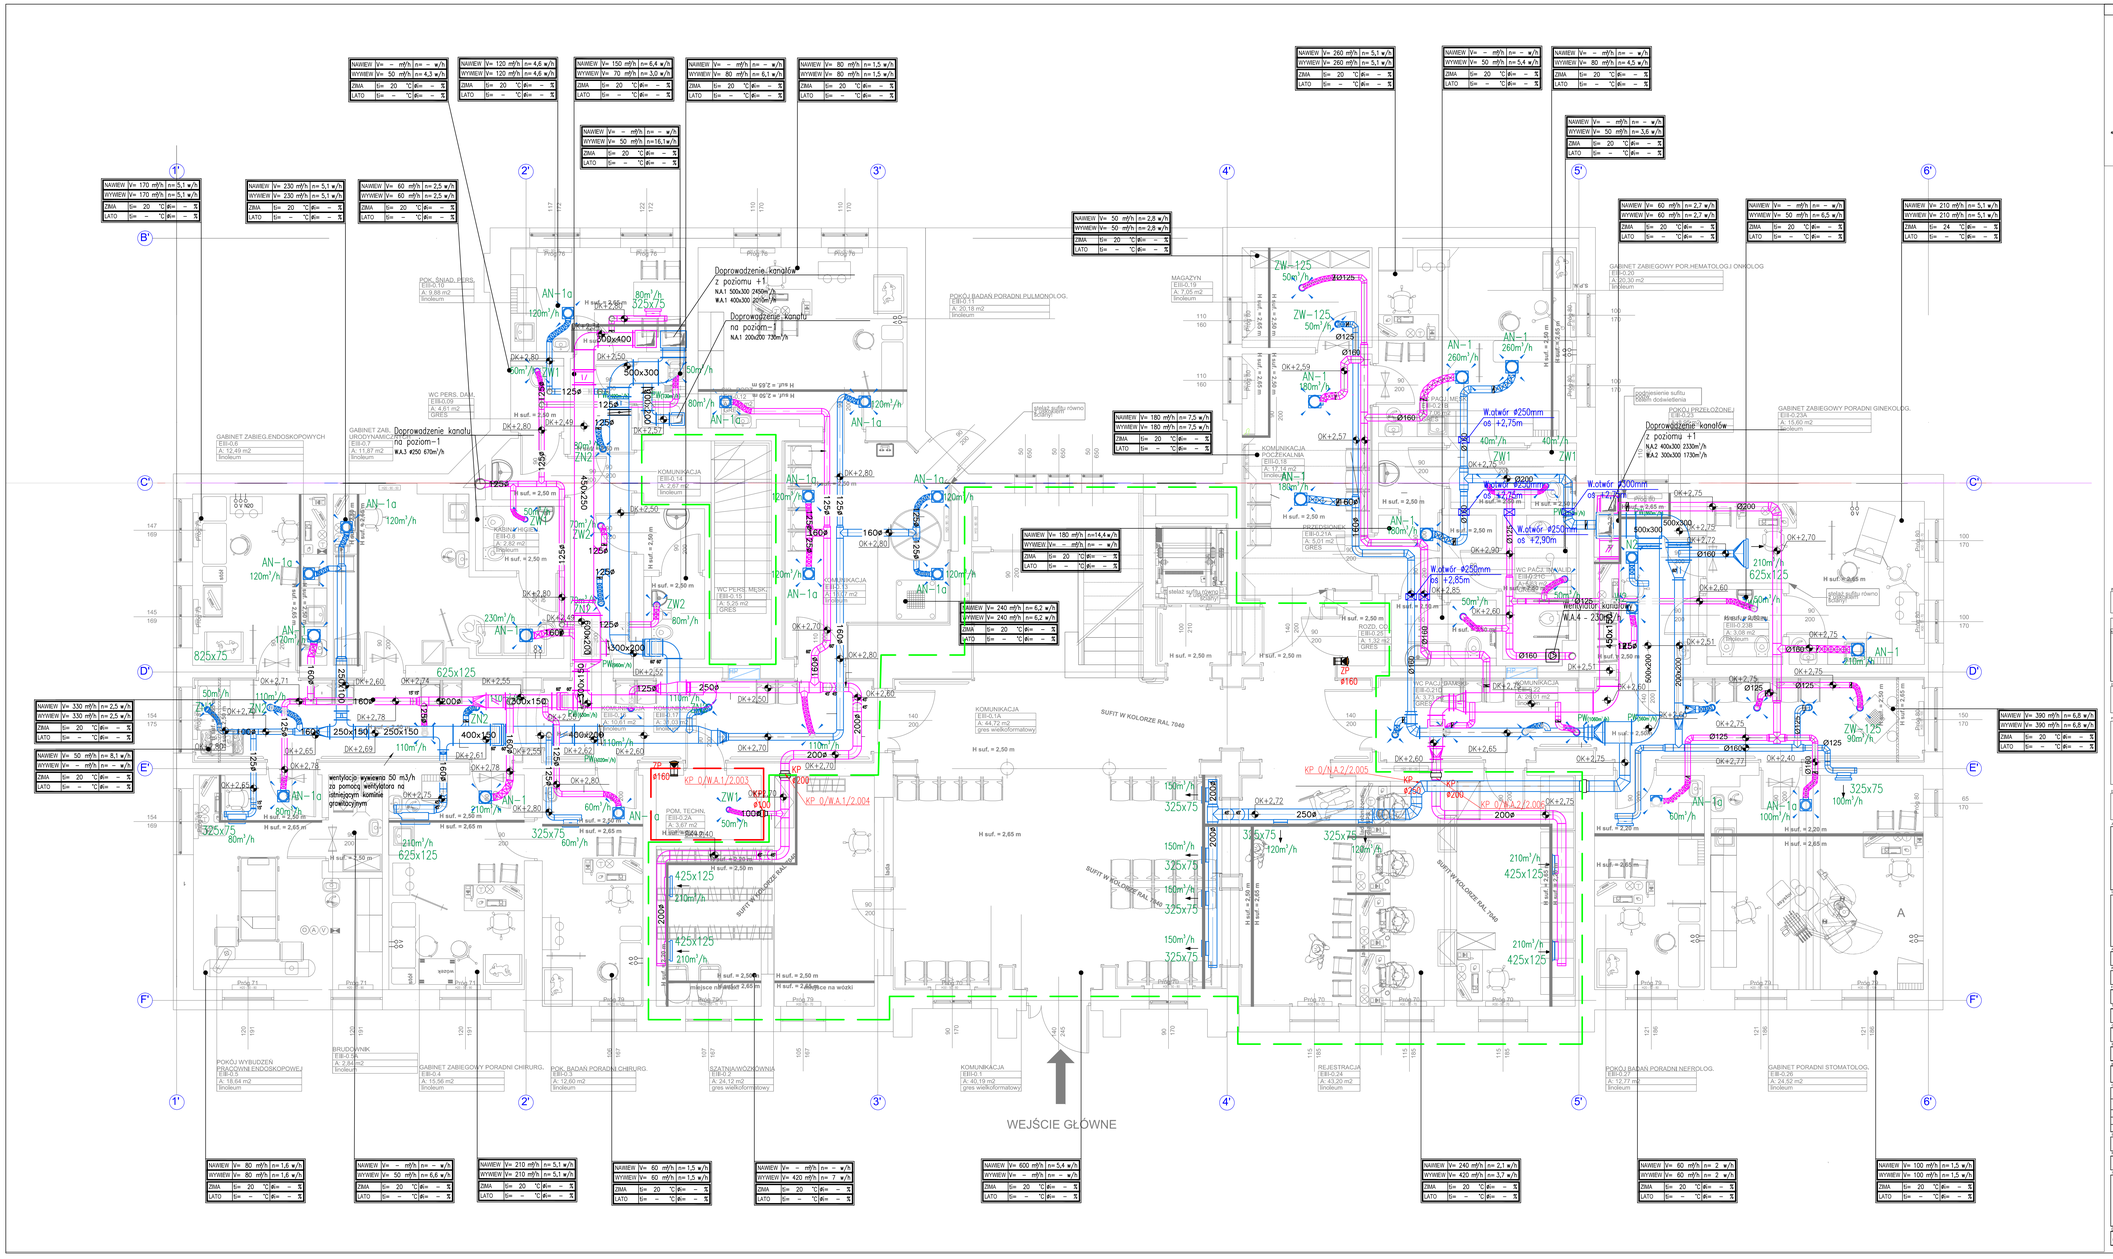

LEGENDA

- instalacja wentylacji powietrza nawiewnego
- instalacja wentylacji powietrza wywiewnego
- 97 Ø125 — kopa przeciwpożarowa z siłownikiem
- tłumik okrągły, tłumik prostokątny przepustka okrągła / prostokątna
- nawiewik
- wywiewik
- zawór wywiewny
- kratka nawiewna / wywiewna
- kratka transferowa w drzwiach
- 400x400 / 200ø — wymiar kanału wentylacyjnych [mm]
- 800 - 3150 — rzędna spodu kanału wentylacyjnego [mm] od poziomu ±0.00

INSPEKTOR NADZORU	PODPIS

DOKUMENTACJA POWYKONAWCZA

PROJEKTOWANIE: Budimex SA, ul. Stawki 40, 01-040 Warszawa	Instalacje: LECH, P.W. Lech Sp. z o.o., ul. Smoleńska 1A, 85-833 Bydgoszcz; P.W.Elsut Jhonsmyatowa Sp. z o.o., ul. Bielugińska 11, 85-375 Bydgoszcz
DATA	PODPIS

PROJEKTOWANIE:

TKT engineering

Wykonawca Instalacji Sanitarnych:
TKT Engineering oddział w Poznaniu Sp. z o.o.
ul. Kurpia 5
61-613 Poznań
tel. 061 821 49 00
fax. 061 821 49 01
e-mail: bid@tkt.pl

DATA	PODPIS

Przedsiębiorstwo Organizacji Inwestycji

allplan

ul. Grajewska 2, 85-382 Bydgoszcz
tel. +48 52 348 84 15, fax +48 52 348 84 12

Zmiana pozwolenia na budowę budynku Wojewódzkiego Szpitala Dziecięcego im. J Brudzińskiego w Bydgoszczy (z dnia 01.03.2010r., decyzja nr.187/2010, znak: WA8.6.7353-97/10), część B2A, B2B, budynek "A", budynek "G"

BYDGOSZCZ, ul. Chodkiewicza 44 działka nr 103/2, 104 oraz 155/3 obręb 177

Kujawsko - Pomorskie Inwestycje Medyczne
ul. Plac Teatralny 2/416, 87 - 100 Toruń

PROJEKT POWYKONAWCZY

TOM III

CZĘŚĆ III: WENTYLACJA

SANITARNA

PROJEKTOWANIE: mgr inż. Karol Szarowski, nr upr. bud. WKP/0115/OWOS/07	PODPIS
PROJEKTOWANIE: mgr inż. Michał Hajduk, nr upr. bud. WKP/0115/OWOS/07	PODPIS
PROJEKTOWANIE: mgr inż. Patrycja Wójta	PODPIS
PROJEKTOWANIE: mgr inż. Michał Szarowski, nr upr. proj. WKP/0115/OWOS/07	PODPIS

CZĘŚĆ A	PARTER	01

RZUT PARTERU
INSTALACJA WENTYLACJI MECHANICZNEJ

DATA	SKALA	NR RYSUNKU
08.2014	1:50	PH2_WM_01_D_0_17