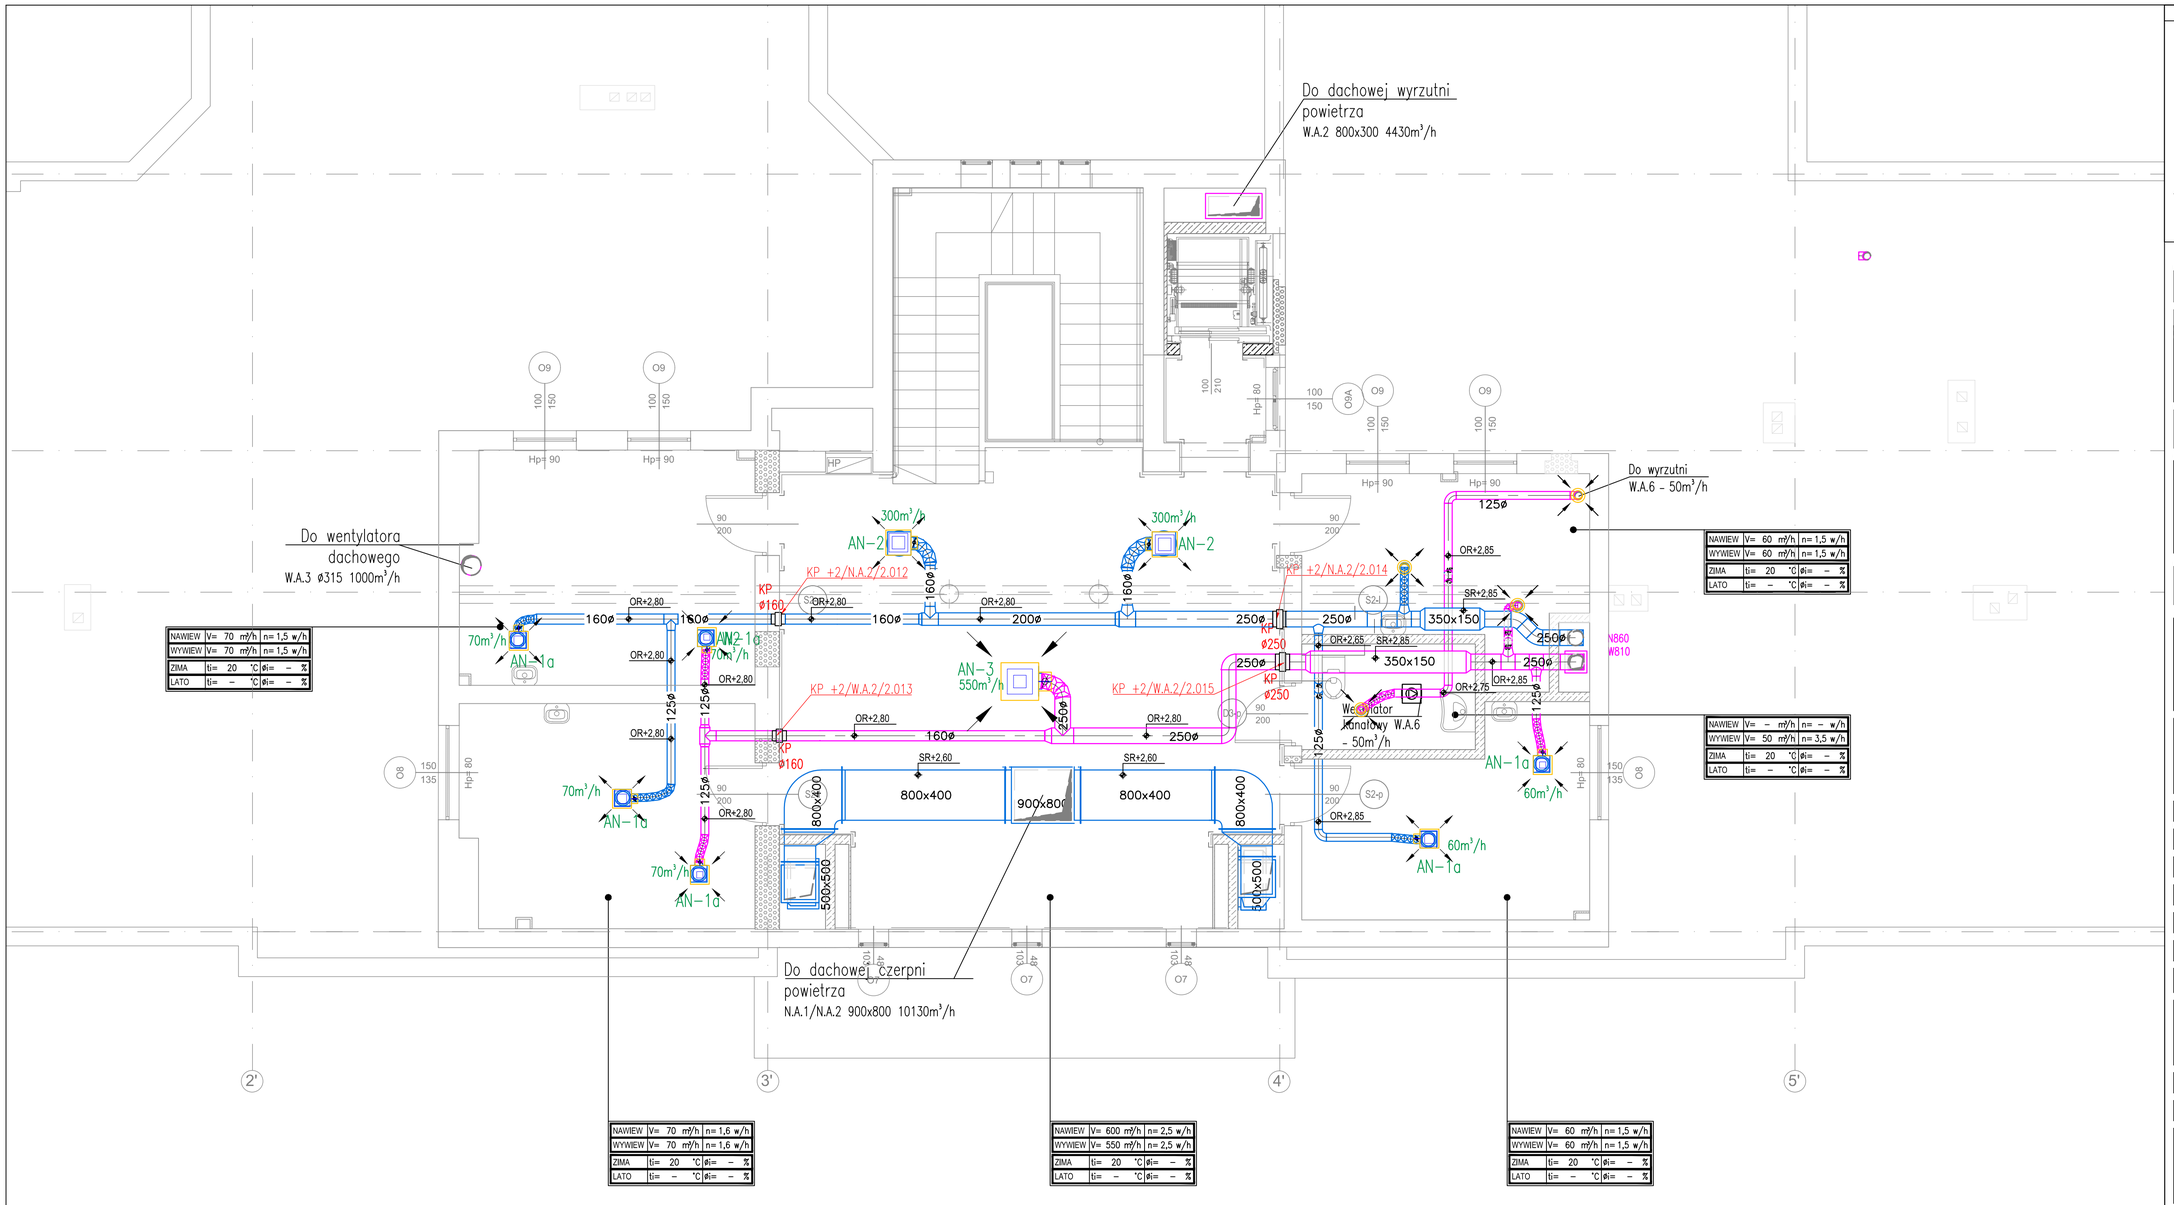

LEGENDA

- instalacja wentylacji powietrza nawiewnego
- instalacja wentylacji powietrza wywiewnego
- KP klapa przeciwpożarowa z siłownikiem
- tłumik okrągły , tłumik prostokątny przepustica okrągła / prostokątna
- nawiewnik
- wywiewnik
- zawór wywiewny
- kratka nawiewna / wywiewna
- kratka transferowa w drzwiach
- 400x400 / 200ø wymiar kanałów wentylacyjnych [mm]
- BOD: 3150 rzędna spodu kanału wentylacyjnego [mm] od poziomu ±0,00

INSPEKTOR NADZORU :

DOKUMENTACJA POWYKONAWCZA

KONSORCJUM:
LIDER: Budimex SA, ul. Sławki 40, 01-040 Warszawa
PARTNERZY: P.W. Lech Sp. z o.o., ul. Smolerska 1A, 85-833 Bydgoszcz; P.W.Elbudi -Przemysłówka Sp. z o.o., ul. Biskupiska 11, 85-375 Bydgoszcz

DATA: PODPIS:

PODWYKONAWCA :

Wykonawca Instalacji Sanitarnych:
TKT Engineering oddział w Poznaniu Sp. z o.o.
ul. Karpia 6
61-619 Poznań
tel. 061 821 49 00

DATA: PODPIS:

JEDNOSTKA PROJEKTOWA :

Przedsiębiorstwo Organizacji Inwestycji
allplan
ul. Grajewska 2, 85-382 Bydgoszcz
tel. +48 52 348 84 15, fax +48 52 348 84 12

TEMAT :

Zmiana pozwolenia na budowę budynku Wojewódzkiego Szpitala Dziecięcego im. J Brudzińskiego w Bydgoszczy (z dnia 01.03.2010r., decyzja nr.: 187/2010, znak: WA.II.7353-97/10), część: B2A, B2B, budynek "A", budynek "G"

ADRES:
BYDGOSZCZ; ul. Chodkiewicza 44 działka nr 103/2, 104 oraz 155/3 obręb 177

INWESTOR:
Kujawsko - Pomorskie Inwestycje Medyczne
ul. Plac Teatralny 2/416; 87 - 100 Toruń

FAZA:
PROJEKT POWYKONAWCZY

TOM:
TOM III

CZĘŚĆ TOMU:
CZĘŚĆ III: WENTYLACJA

BRANŻA:
SANITARNA

KIEROWNIK BUDOWY INSTALACYJNYCH: mgr inż. Kamil Sosnowski, nr upr.bud. WKP/0115/OWOS/07 — PODPIS:

OPRACOWANIE: inż. Michał Hajduk; inż. Patrycja Mijta — PODPIS:

SPRAWDZAJĄCY: mgr inż. Monika Sosnowska, nr upr. proj. WKP/0145/POOS/09 — PODPIS:

BUDYNEK:	PIĘTRO:	REWIZJA:
CZĘŚĆ A	POZIOM +2	01

TEMAT RYSUNKU:

RZUT POZIOMU +2
INSTALACJA WENTYLACJI MECHANICZNEJ

DATA:	SKALA:	NR RYSUNKU:
08.2014	1:50	PH2_WM_01_D_+2_19