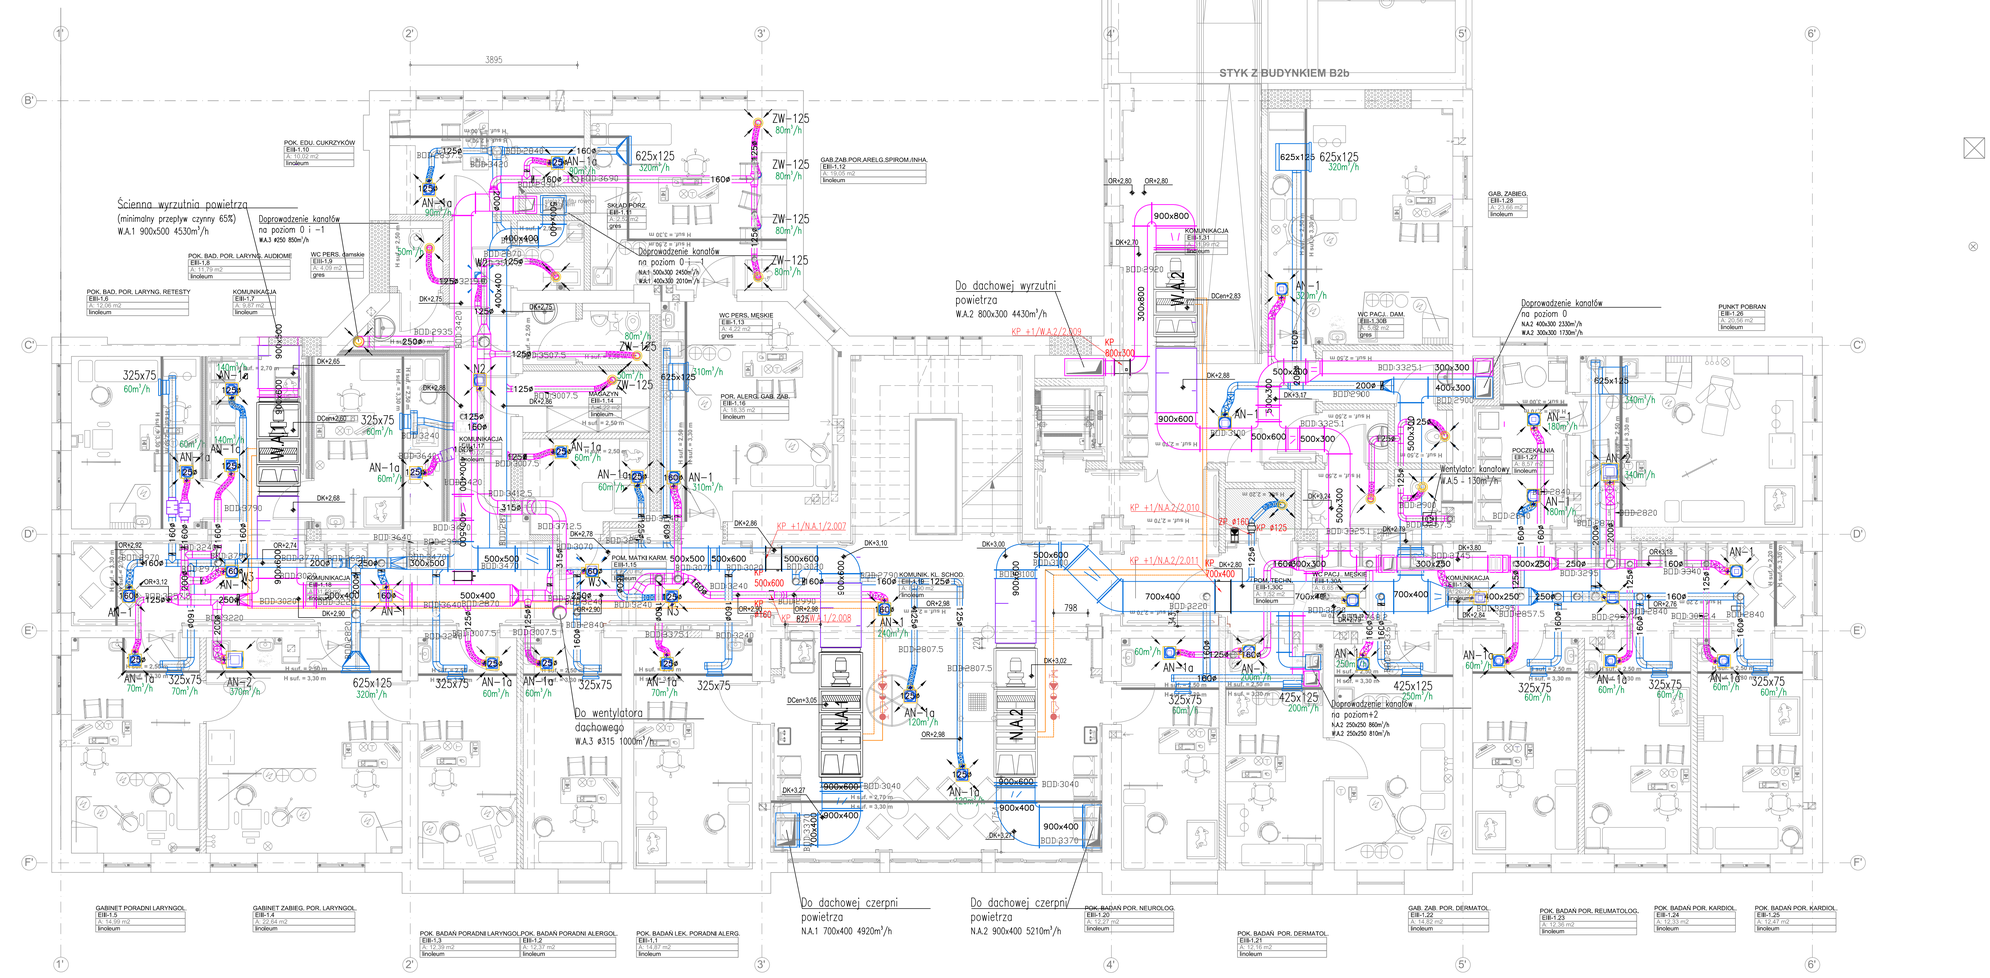

LEGENDA

- instalacja wentylacji powietrza nawiewnego
- instalacja wentylacji powietrza wywiewnego
- klapa przeciwpożarowa z siłownikiem
- tłumik okrągły - tłumik prostokątny
- przepustka okrągła / prostokątna
- nawiewik
- wywiewik
- zawór wywiewny
- krótka nawiewna / wywiewna
- krótka transferowa w drzwiach
- 400x400 / 200ø wymiar kanałów wentylacyjnych [mm]
- 800 3150 rzędna spodu kanału wentylacyjnego [mm] od poziomu ±0.00

INSPEKTOR NADZORU

DOKUMENTACJA POWYKONAWCZA

INWESTOR	GENERALNY PROJEKTANT	PROJEKTANT

DATA	PODPIS

PROJEKTOWANIE

Wykonawca Instalacji Sanitarnych:
TKT Engineering oddział w Poznaniu Sp. z o.o.
ul. Kaliska 6
61-619 Poznań
tel. 061 823 49 00

DATA	PODPIS

PROJEKTOWANIE

Przedsiębiorstwo Organizacji Inwestycji
allplan
ul. Grajewska 2, 85-382 Bydgoszcz
tel. +48 52 348 84 15, fax +48 52 348 84 12

TYTUŁ

Zmiana pozwolenia na budowę budynku Wojewódzkiego Szpitala Dziecięcego im. J.Brudzińskiego w Bydgoszczy (z dnia 01.03.2010r., decyzja nr.187/2010, znak: WAB.6.7353-11/10), część B2A, B2B, budynek "A", budynek "G"

TYTUŁ

BYDGOSZCZ, ul. Chodkiewicza 44 działka nr 10/2, 104 oraz 155/3 obręb 177

INWESTOR

Kujawsko - Pomorskie Inwestycje Medyczne
ul. Plac Teatralny 2/4/16, 87 - 100 Toruń

TYTUŁ

PROJEKT POWYKONAWCZY

TOM III

CZĘŚĆ III: WENTYLACJA

BRANŻA

SANITARNA

PROJEKTOWANIE INSTALACJI SANITARNYCH	PODPIS
mgr inż. Karol Sosnowski nr upr.bud. WKP/0215/OWOS/09	
PROJEKTOWANIE	PODPIS
inż. Michał Hajduk	
inż. Patrycja Mejza	
PROJEKTOWANIE	PODPIS
mgr inż. Monika Sosnowska nr upr.pog. WKP/0215/OPOG/09	

SKALA	NR PROJEKTU	REDAKCJA
CZĘŚĆ A	POZIOM +1	01

TYTUŁ PROJEKTU

RZUT POZIOM +1
INSTALACJA WENTYLACJI MECHANICZNEJ

DATA	SKALA	NR PROJEKTU
08.2014	1:50	PH2_WM_01_D_+1_18