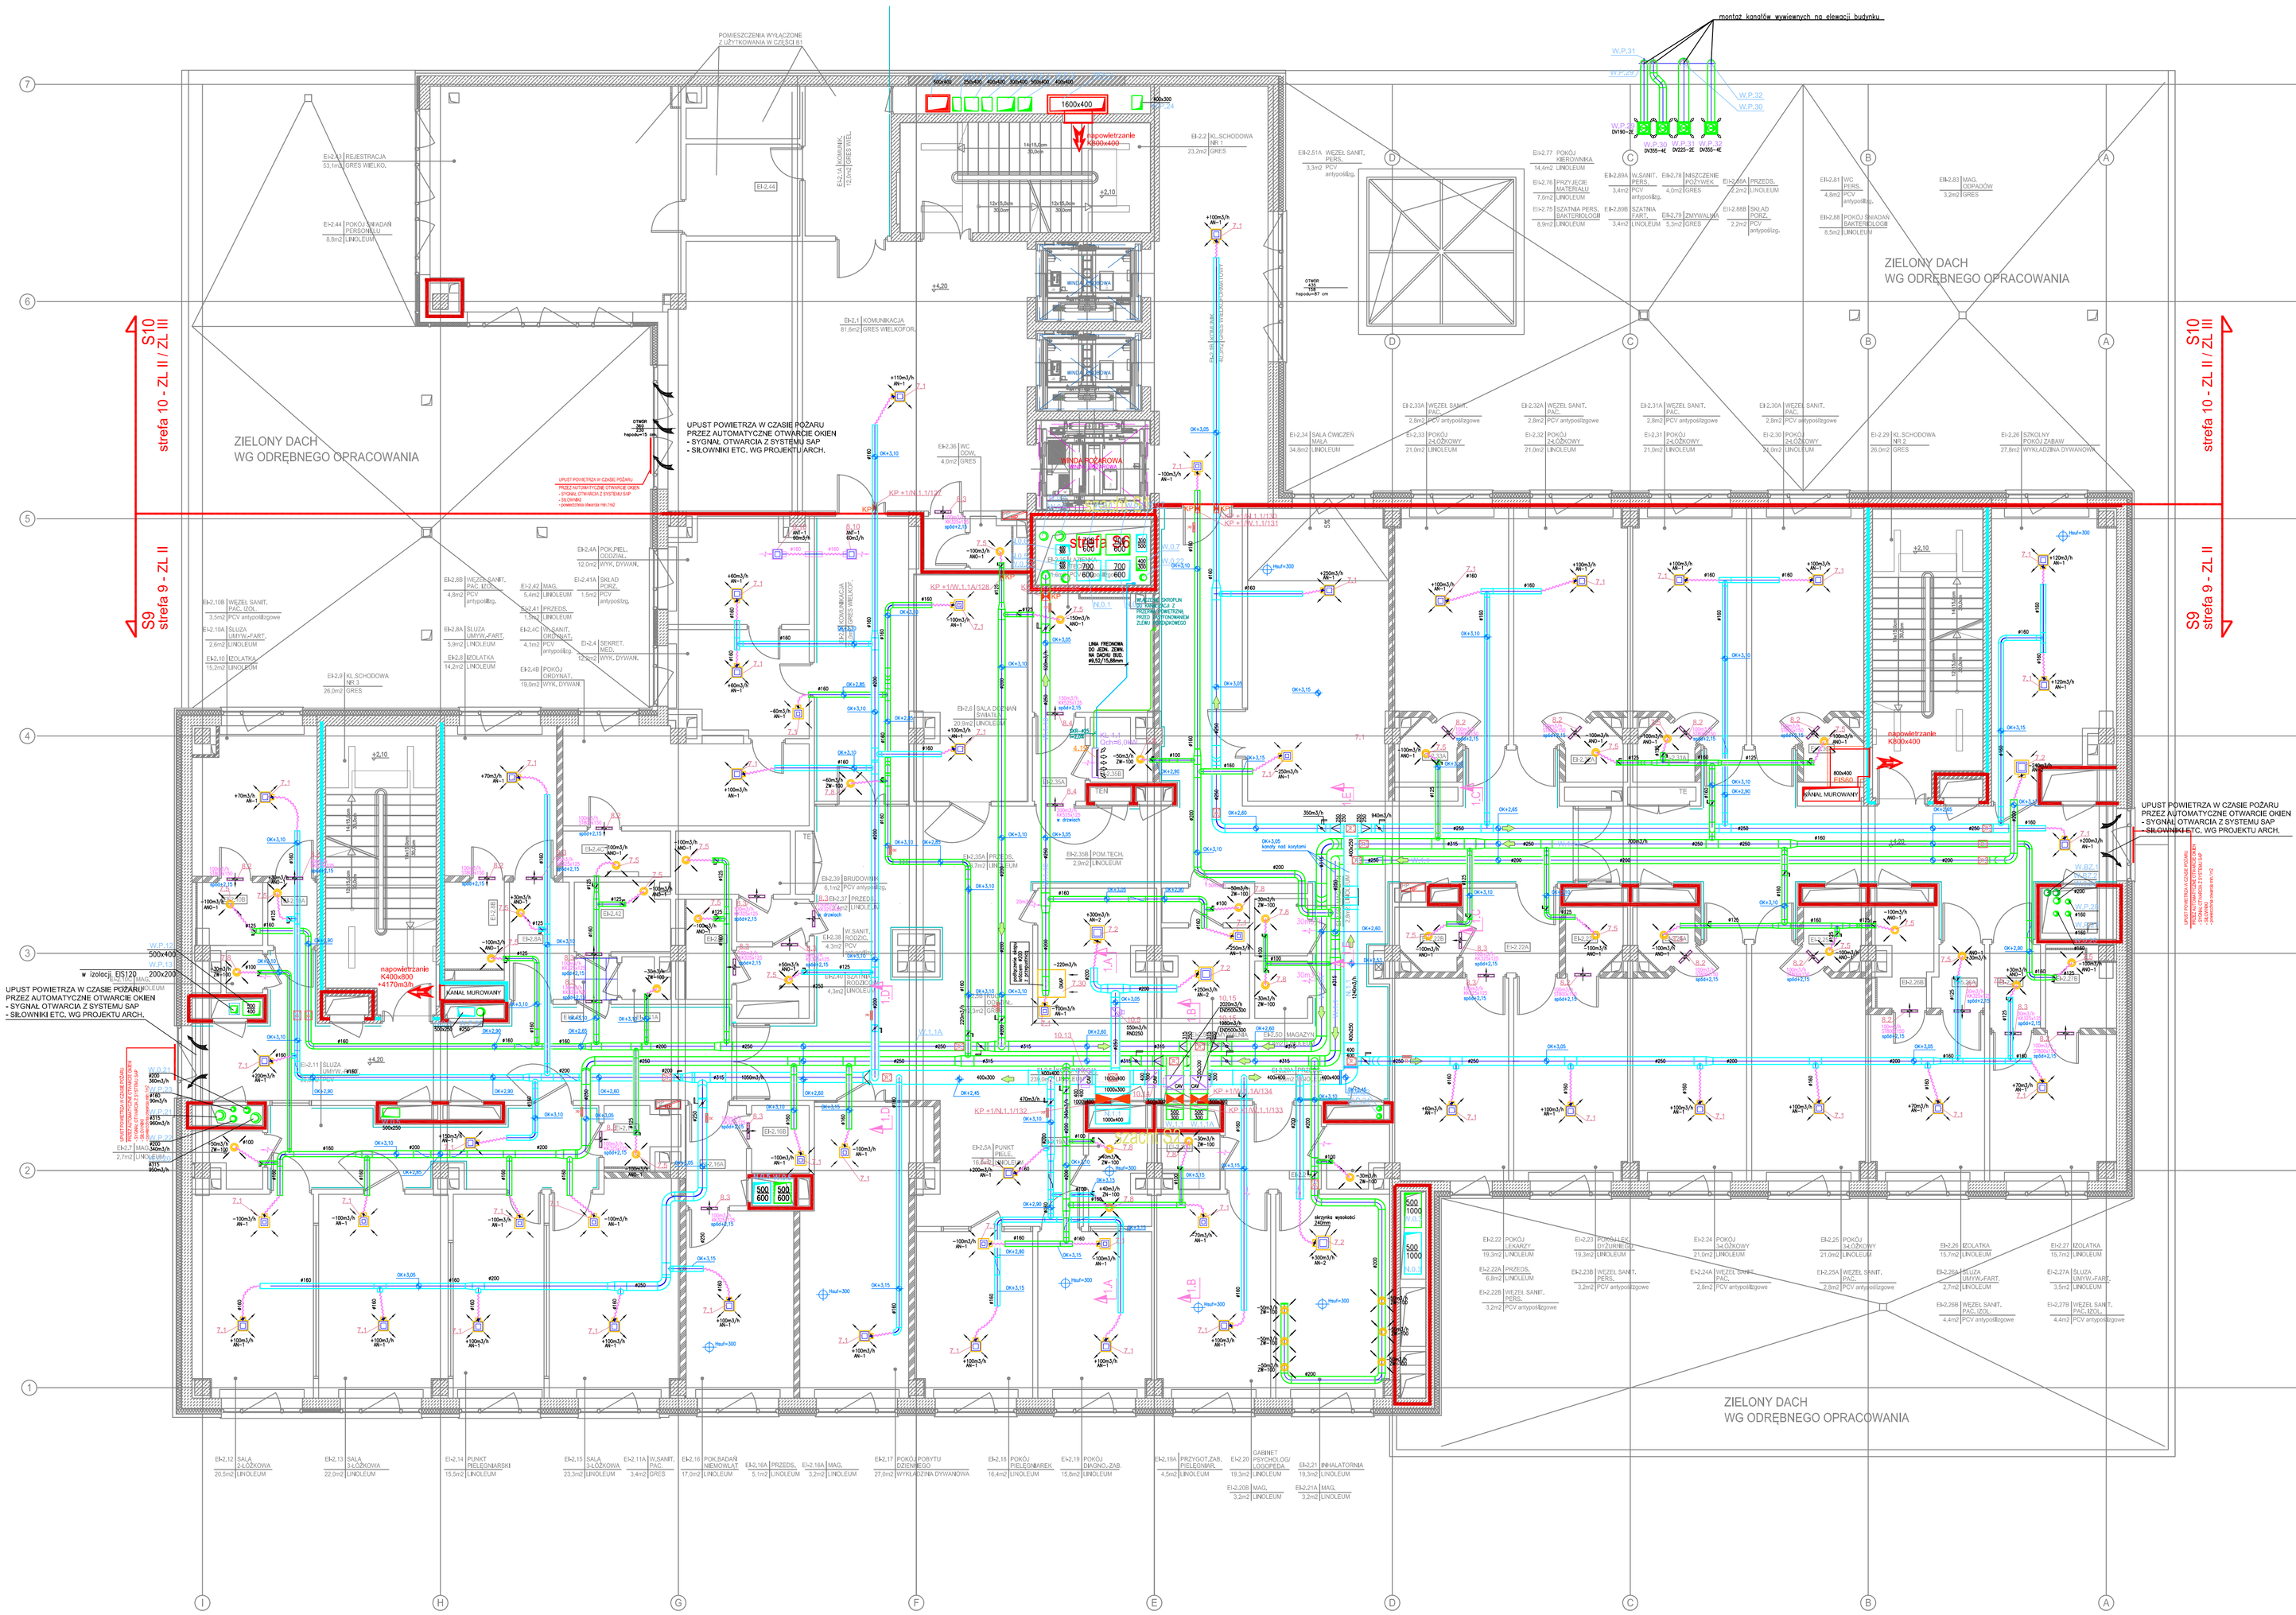

OZNACZENIA

- wentylator kanałowy
- wentylator dachowy
- klimatyzator ścienny
- nawilżacz parowy
- nagrzewnica elektryczna
- przepustnica oddzielająca z siłownikiem
- przepustnica szczelna odcinająca z siłownikiem
- klapa pożarowa normalnie otwarta
- klapa wentylacji pożarowej normalnie zamknięta
- regulator CAV
- tłumik akustyczny
- nawiewnik sufitowy z filtrem absolutnym
- anemostat sufitowy kwadratowy
- anemostat sufitowy okrągły
- nawiewnik szczelinowy
- kratka transferowa
- przepływ powietrza przez szczelinę pod drzwiami lub kratkę
- rzędna instalacji odniesiona do poz. posadzki
  OK - oś kanału (kanały okrągłe)
  DK - dół kanału (kanały prostokątne)
- rzędna instalacji odniesiona do poz. posadzki podniesionej
  OK - oś kanału (kanały okrągłe)
  DK - dół kanału (kanały prostokątne)

Generalny Wykonawca:
Konsorcjum firm:
1. **Budimex S.A. Oddział Budownictwa Ogólnego Północ w Poznaniu** (Lider Konsorcjum)
   ul. Wółkowska 92A, 60-167 Poznań
2. **Budopol S.A.** (Partner nr 1 Konsorcjum)
   ul. Fordońska 190, 85-739 Bydgoszcz
3. **„Ebud" Przemysłówka Sp. z o.o.** (Partner nr 2 Konsorcjum)
   ul. Biskupińska 11, 85-739 Bydgoszcz
4. **Lech Sp. z o.o.** (Partner nr 3 Konsorcjum)
   ul. Śmidowicza 1a, 85-833 Bydgoszcz

Wykonawca Instalacji Sanitarnych:
TKT Engineering oddział w Poznaniu Sp. z o.o.
ul. Kirgla 6
61-619 Poznań
tel. 061 821 49 00
fax. 061 821 49 01
e-mail: tkt@tkt.pl

Przedsiębiorstwo Organizacji Inwestycji
allplan
ul. Grajewska 2, 85-382 Bydgoszcz
tel. +48 52 348 84 15, fax +48 52 348 84 12

TEMAT:
Zmiana pozwolenia na budowę budynku Wojewódzkiego Szpitala Dziecięcego im. J Brudzińskiego w Bydgoszczy (z dnia 01.03.2010r., decyzja nr.:187/2010, znak: WAB.II.7353-97/10), polegająca na dostosowaniu części B1 obiektu do samodzielnego funkcjonowania oraz na poprawie jego funkcjonalności.

ADRES INWESTYCJI:
BYDGOSZCZ: ul. Chodkiewicza 44 działka nr 103/2, 104 oraz 155/3 obręb: 177

INWESTOR:
Kujawsko - Pomorskie Inwestycje Medyczne
ul. Plac Teatralny 2/416; 87 - 100 Toruń

FAZA:
PROJEKT POWYKONAWCZY

TOM:
-

CZĘŚĆ TOMU:
-

BRANŻA:
INSTALACJE SANITARNE

KIEROWNIK ROBÓT INSTALACYJNYCH	PODPIS
mgr inż. Kamil Sosnowski nr upr.proj. WKP/0115/OWOS/07	

OPRACOWAŁ/A	PODPIS
mgr inż. Karol Krzywoszyński	

SPRAWDZAJĄCY	PODPIS

BUDYNEK:	PIĘTRO:	REWIZJA:
CZĘŚĆ B1	I PIĘTRO	01

TEMAT RYSUNKU:
RZUT I PIĘTRA
INSTALACJA WENTYLACJI MECHANICZNEJ

DATA:	SKALA:	NR RYSUNKU:
2013.04.05	1:100	PH1_WM_01_D_+1_01