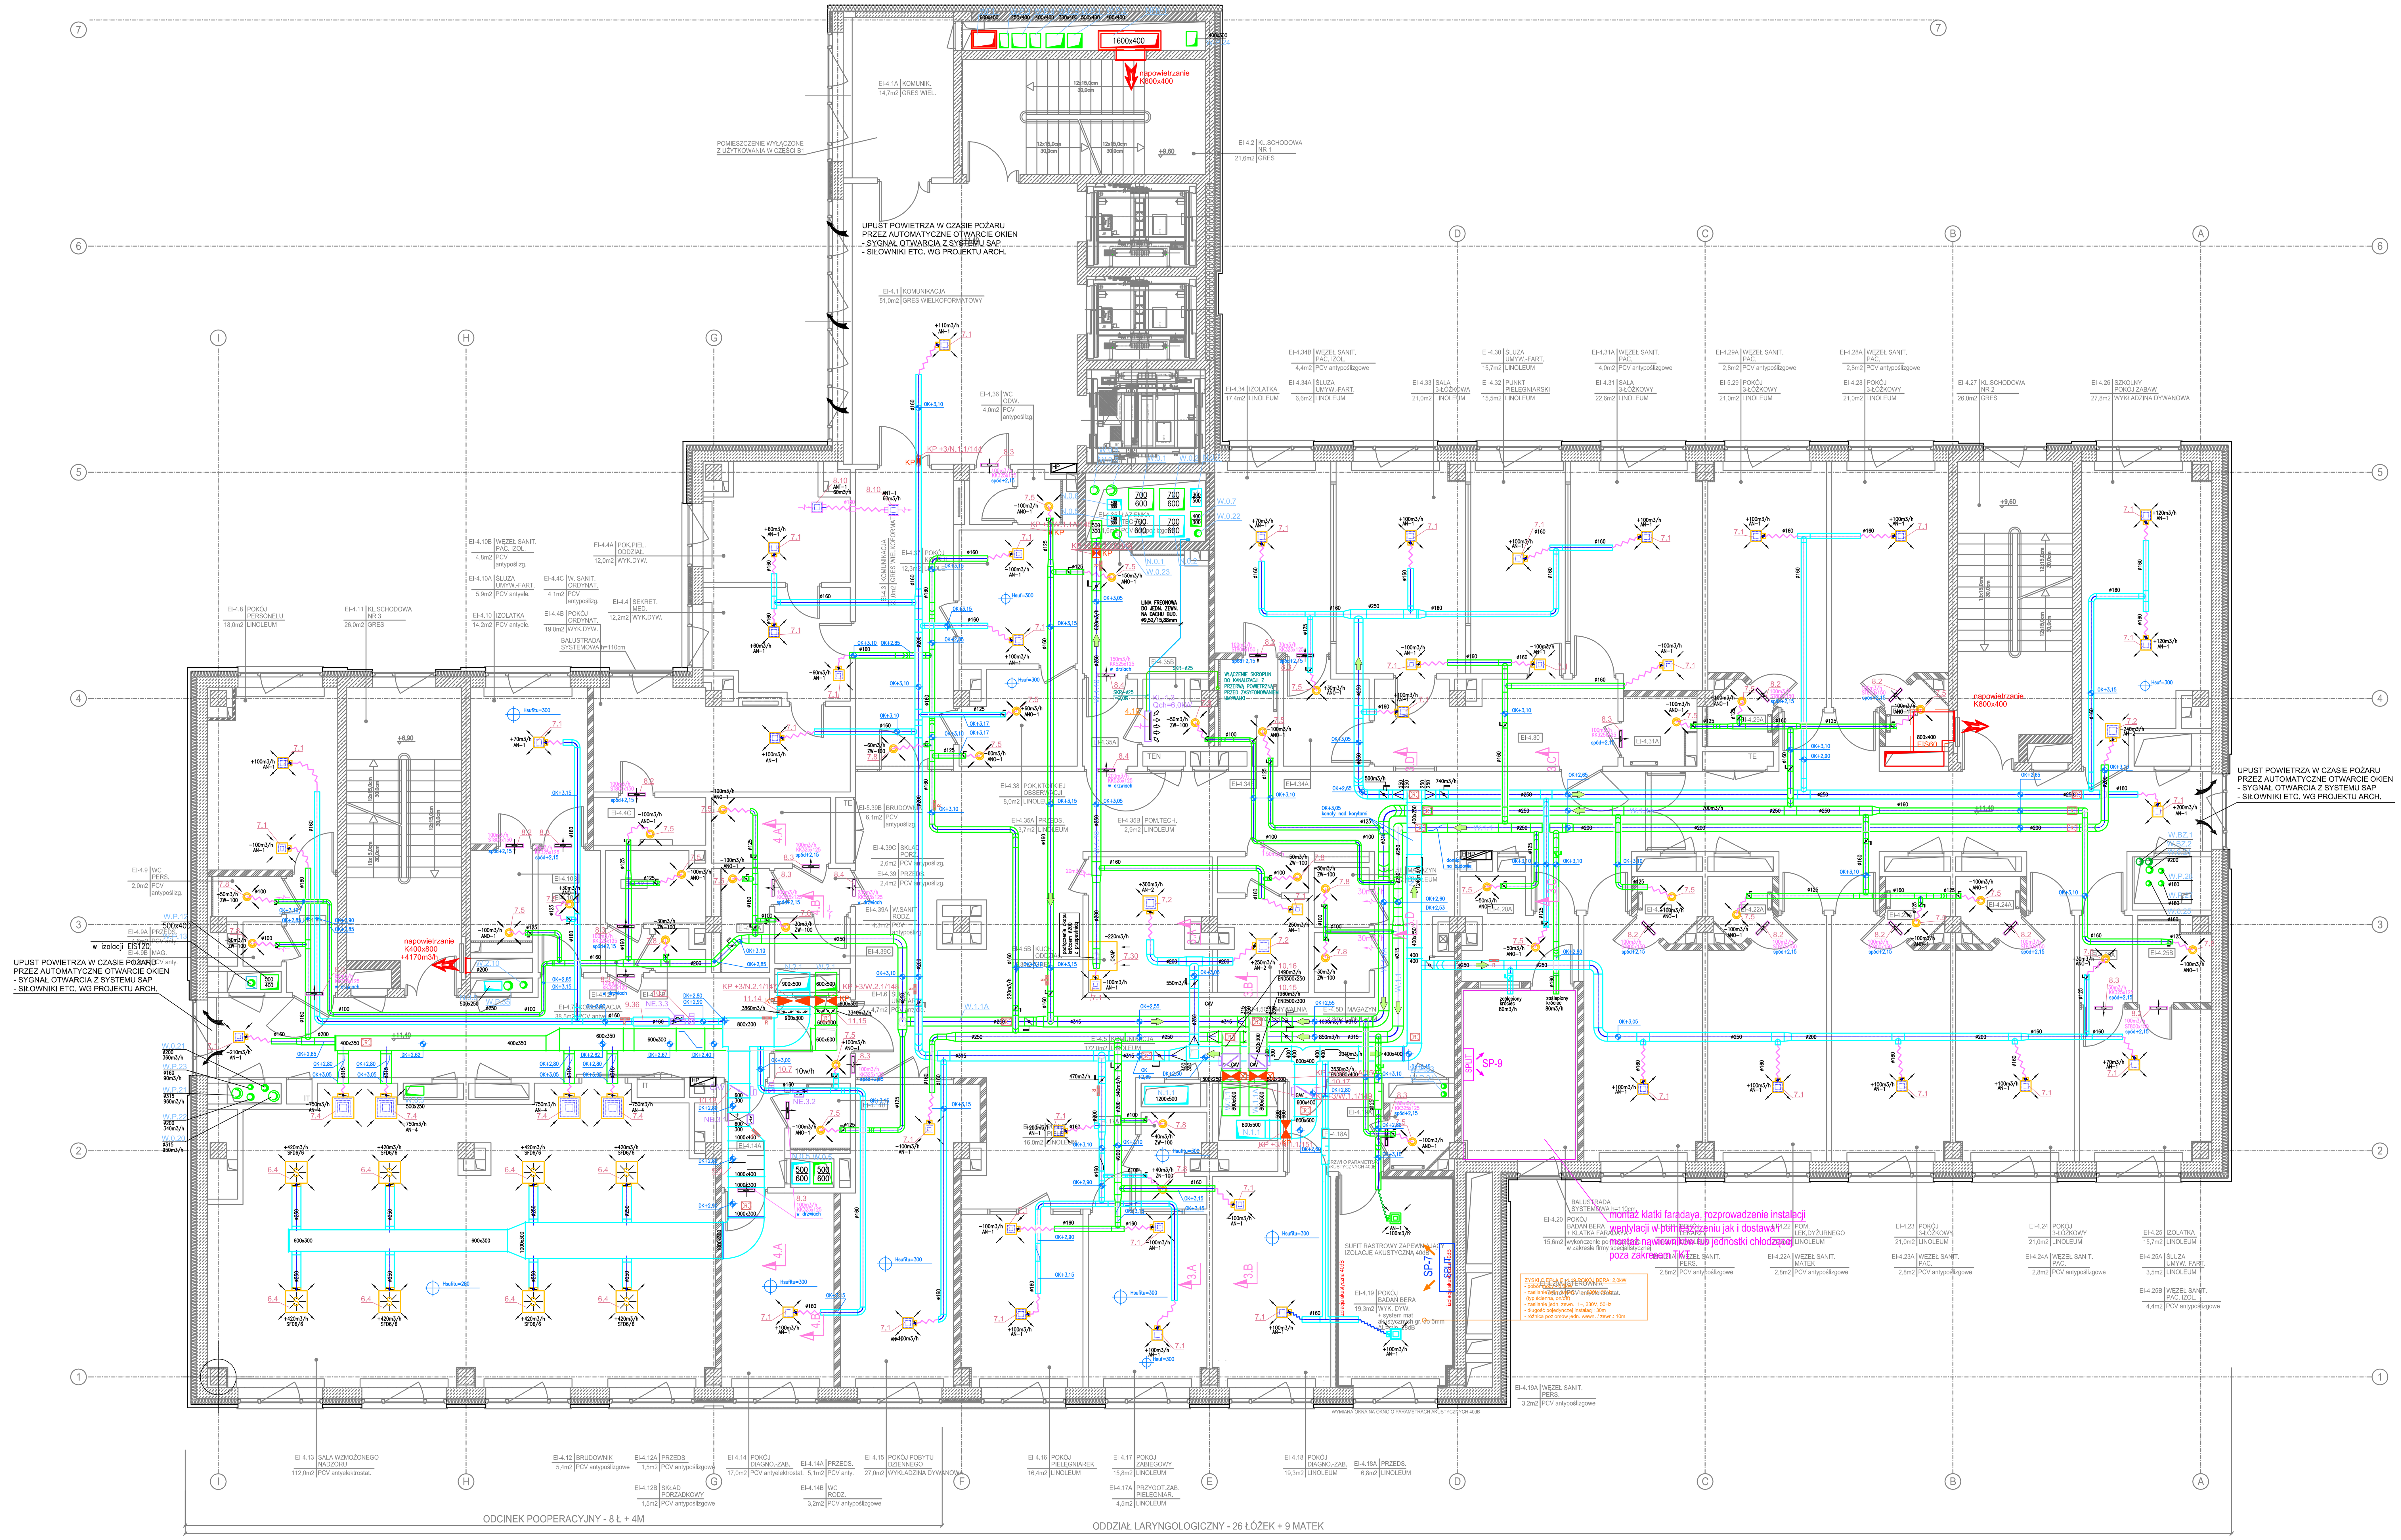

OZNACZENIA

- wentylator kanałowy
- wentylator dachowy
- klimatyzator ścienny
- nawilżacz parowy
- nagrzewnica elektryczna
- przepustnica odcinająca z siłownikiem
- przepustnica szczelna odcinająca z siłownikiem
- klapa pożarowa normalnie otwarta
- klapa wentylacji pożarowej normalnie zamknięta
- regulator CAV
- tłumik akustyczny
- nawiewnik sufitowy z filtrem absolutnym
- anemostat sufitowy kwadratowy
- anemostat sufitowy okrągły
- nawiewnik szczelinowy
- kratka transferowa
- przepływ powietrza przez szczelinę pod drzwiami lub kratkę
- rzędna instalacji odniesiona do poz. posadzki
  OK - oś kanału (kanały okrągłe)
  DK - dół kanału (kanały prostokątne)
- rzędna instalacji odniesiona do poz. posadzki podniesionej
  OK - oś kanału (kanały okrągłe)
  DK - dół kanału (kanały prostokątne)

Generalny Wykonawca:
Konsorcjum firm:
1. Budimex S.A. Oddział Budownictwa Ogólnego Północ w Poznaniu (Lider Konsorcjum)
ul. Wołowska 92A, 60-167 Poznań
2. Budopol S.A. (Partner nr 1 Konsorcjum)
ul. Fordońska 199, 85-739 Bydgoszcz
3. „Ebud" Przemysłówka Sp. z o.o. (Partner nr 2 Konsorcjum)
ul. Biskupińska 11, 85-739 Bydgoszcz
4. Lech Sp. z o.o. (Partner nr 3 Konsorcjum)
ul. Smoleńska 1a, 85-833 Bydgoszcz

Wykonawca Instalacji Sanitarnych:
TKT Engineering oddział w Poznaniu Sp. z o.o.
ul. Karpia 6
61-619 Poznań
tel. 061 821 49 00
fax. 061 821 49 01
e-mail: tkt@tkt.pl

Przedsiębiorstwo Organizacji Inwestycji
allplan
ul. Grajewska 2, 85-382 Bydgoszcz
tel. +48 52 348 84 15, fax +48 52 348 84 12

TEMAT:	**Zmiana pozwolenia na budowę budynku Wojewódzkiego Szpitala Dziecięcego im. J. Brudzińskiego w Bydgoszczy (z dnia 01.03.2010r., decyzja nr.:187/2010, znak: WAB.II.7353-97/10), polegająca na dostosowaniu części B1 obiektu do samodzielnego funkcjonowania oraz na poprawie jego funkcjonalności.**
ADRES INWESTYCJI:	BYDGOSZCZ; ul. Chodkiewicza 44 działka nr 103/2, 104 oraz 155/3 obręb 177
INWESTOR:	Kujawsko - Pomorskie Inwestycje Medyczne ul. Plac Teatralny 2/416; 87 - 100 Toruń
FAZA:	PROJEKT POWYKONAWCZY
TOM:	-
CZĘŚĆ TOMU:	-
BRANŻA:	INSTALACJE SANITARNE
KIEROWNIK ROBÓT INSTALACYJNYCH:	mgr inż. Kamil Sosnowski nr upr.proj. WKP/0115/OWOS/07 — PODPIS:
OPRACOWAŁ:	mgr inż. Karol Krzywoszyński — PODPIS:
SPRAWDZAJĄCY:	PODPIS:
BUDYNEK: / PIĘTRO: / REWIZJA:	CZĘŚĆ B1 / III PIĘTRO / 01
TEMAT RYSUNKU:	RZUT III PIĘTRA INSTALACJA WENTYLACJI MECHANICZNEJ
DATA: / SKALA: / NR RYSUNKU:	2013.04.05 / 1:100 / PH1_WM_01_D_+3_01