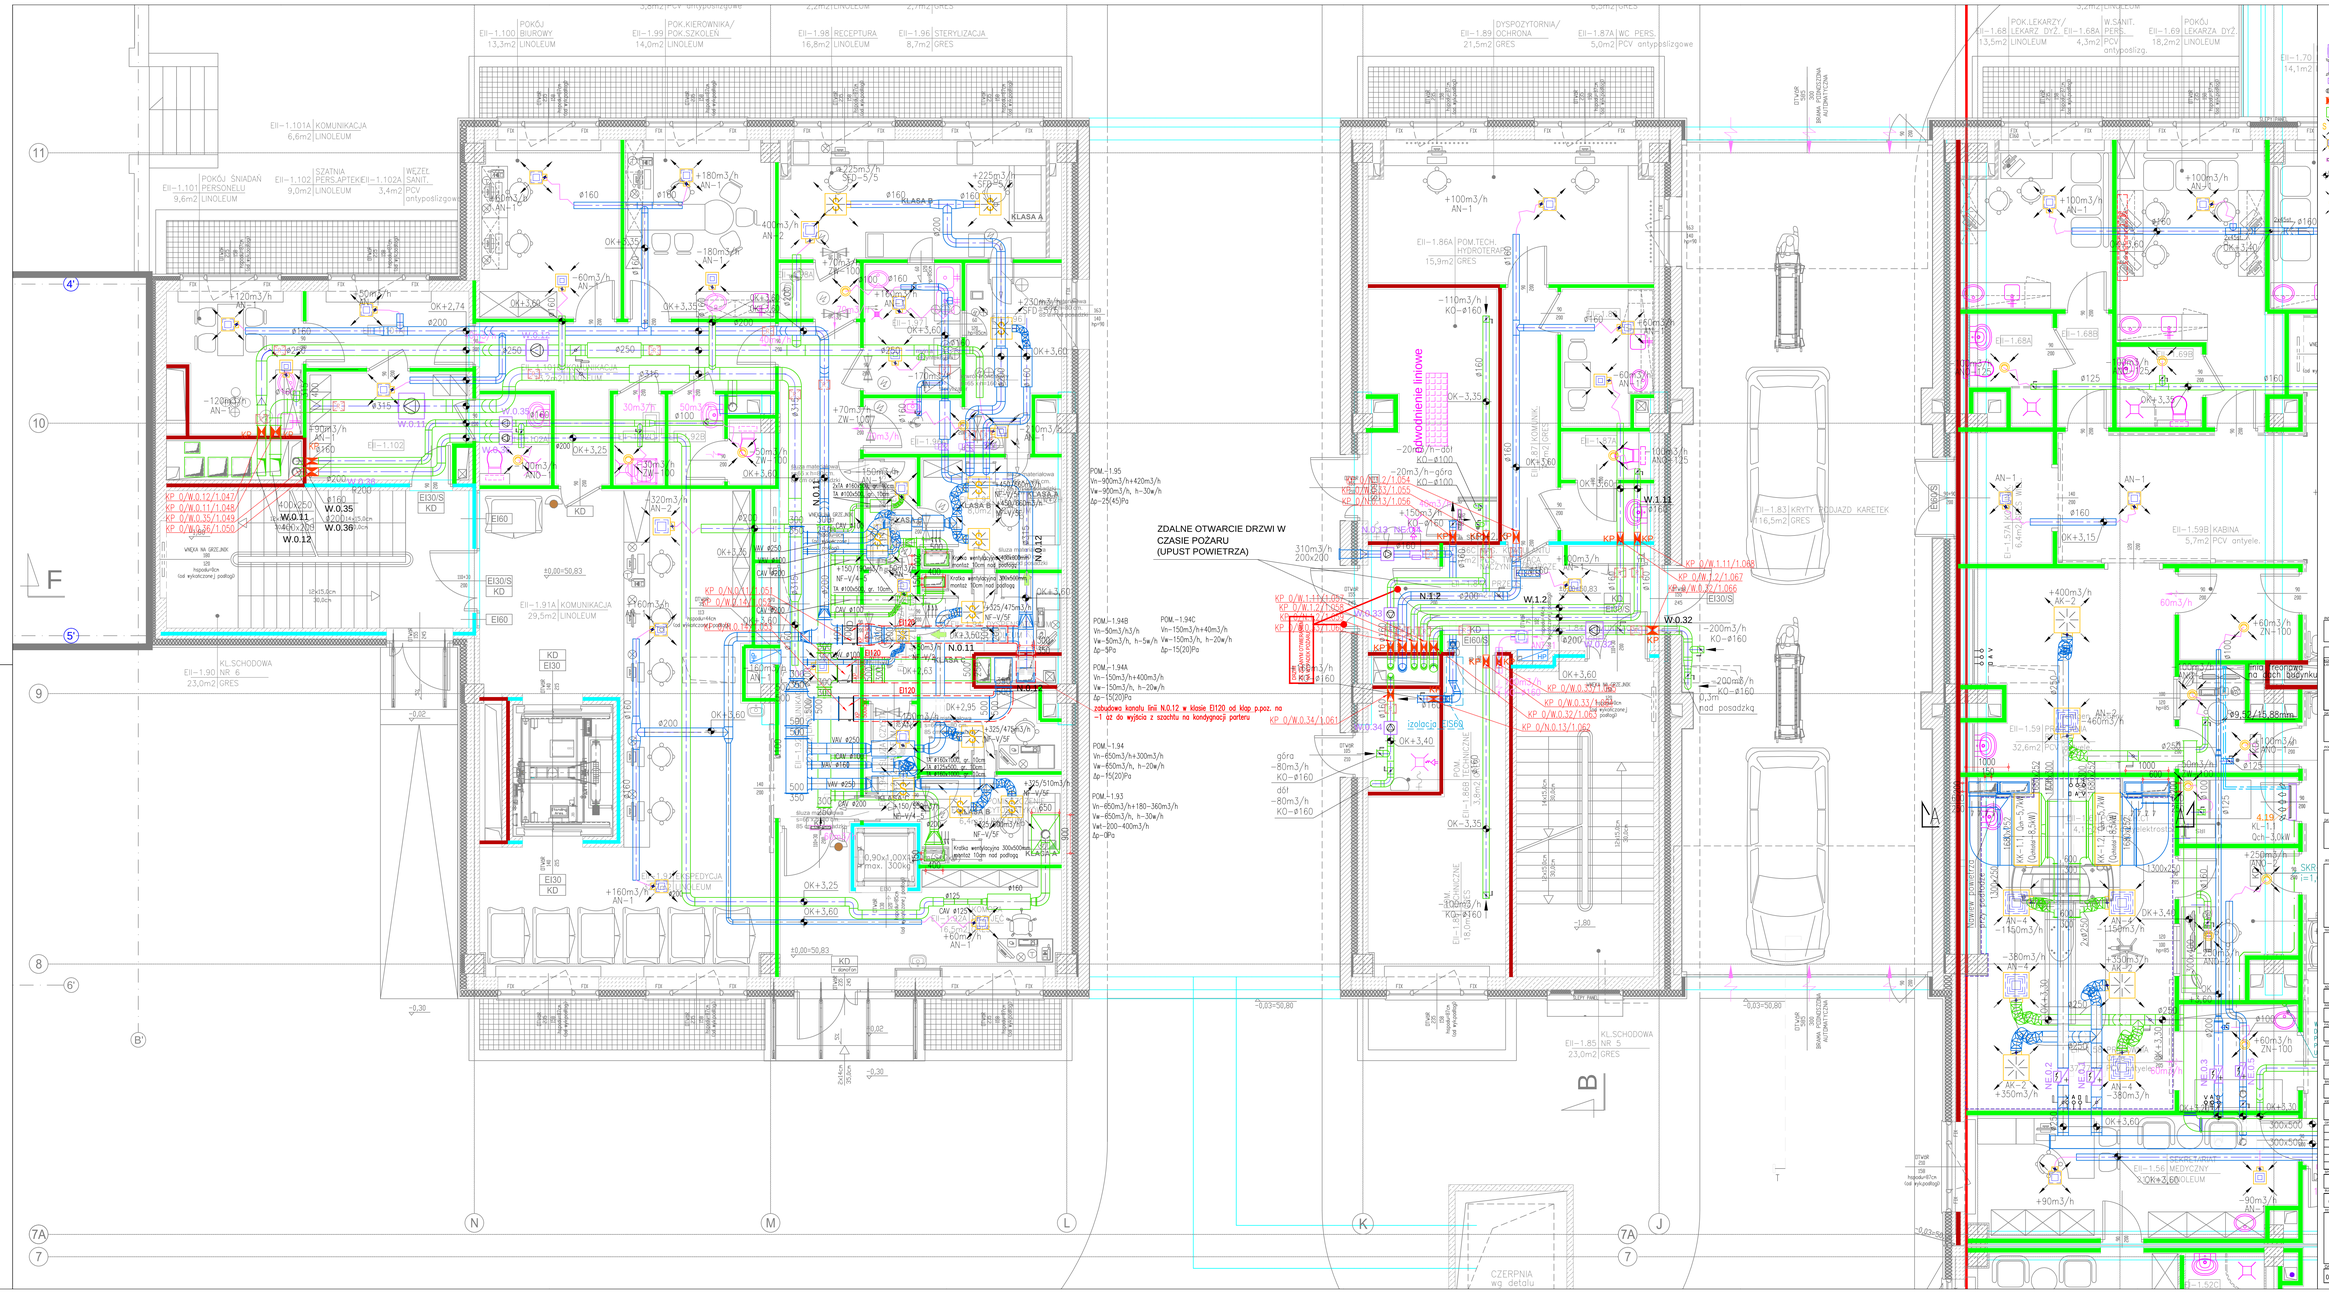
ZDALNE OTWARCIE DRZWI W CZASIE POŻARU (UPUST POWIETRZA)
Bawodnienie liniowe
POM.-1.95 Vn=-90m3/h÷+420m3/h Vw=-90m3/h, h=-30w/h Δp=-25(45)Pa
POM.-1.94B Vn=-50m3/h3/h Vw=-50m3/h, h=-5w/h Δp=-5Pa
POM.-1.94A Vn=-150m3/h÷+400m3/h Vw=-150m3/h, h=-20w/h Δp=-5(20)Pa
POM.-1.94C Vn=-150m3/h÷+40m3/h Vw=-150m3/h, h=-20w/h Δp=-15(20)Pa
POM.-1.94 Vn=-650m3/h÷+300m3/h Vw=-650m3/h, h=-20w/h Δp=-5(20)Pa
POM.-1.93 Vn=-650m3/h÷+180÷360m3/h Vw=-650m3/h, h=-30w/h Vwt=-200÷-400m3/h Δp=-0Pa
zabudowa kanału linii N.0.12 w klosie EI120 od klap p.poż. na ~1 pt do wyjścia z szachtu na kondygnacji parteru
OZNACZENIA
- kanały linii wywiewnych z centrali i went. indywidualnych
- kanały linii nawiewnych
- kanały linii wentylacji pożarowej
- wentylator kanałowy
- wentylator dachowy
- nagrzewnica elektryczna
- przepustnica odcinająca z siłownikiem
- przepustnica ppoż. EI60
- klapa wentylacji pożarowej rozmiarów żaluzjowych
- tłumik akustyczny
- nawiewnik sufitowy z filtrem absolutnym HEPA 13
- nawiewnik szczelinowy
- wywiewnik sufitowy kwadratowy
- wywiewnik sufitowy okrągły
- kratka transferowa
- rozpylna instalacja odnawiania (w poz. powietrzu DK - za kanałem, kanały okrągłe) DK - obok kanału, kanały prostokątne)
- przepływ powietrza przez szczelinę pod drzwiami lub kratką
- rozpylna instalacja odnawiania (w poz. powietrzu pośr. DK - za kanałem, kanały okrągłe) DK - obok kanału, kanały prostokątne)
- kratka z filtrem HEPA 13
A–A
KK-1.1, Qa=-5,7kW (Qzewn=-8,5kW)
KK-1.2, Qa=-5,7kW (Qzewn=-8,5kW)
Przepływ powietrza w kierunku budynku
Przepływ powietrza w kierunku budynku
Przedsiębiorstwo Organizacji Inwestycji
allplan
ul. Grajewska 2, 85-382 Bydgoszcz
tel. +48 52 348 84 15, fax +48 52 348 84 12
Zmiana pozwolenia na budowę budynku Wojewódzkiego Szpitala Dziecięcego Im. J Brudzińskiego w Bydgoszczy (z dnia 01.03.2010r., decyzja nr. 134/10, znak: WAM.6.7533-117/10, część B2A, B2B, budynek "A", budynek "G"
BYDGOSZCZ, ul. Chodkiewicza 44 działka nr 103/2, 104 oraz 105/3 obręb 177
Kujawsko - Pomorskie Inwestycje Medyczne ul. Plac Teatralny 2/416, 87 - 100 Toruń
PROJEKT POWYKONAWCZY
TOM III
CZĘŚĆ III: WENTYLACJA
SANITARNA
CZĘŚĆ B2
PARTER
01
RZUT PARTERU
INSTALACJA WENTYLACJI MECHANICZNEJ
08.2014
1:50
PH2_WM_01_D_0_02