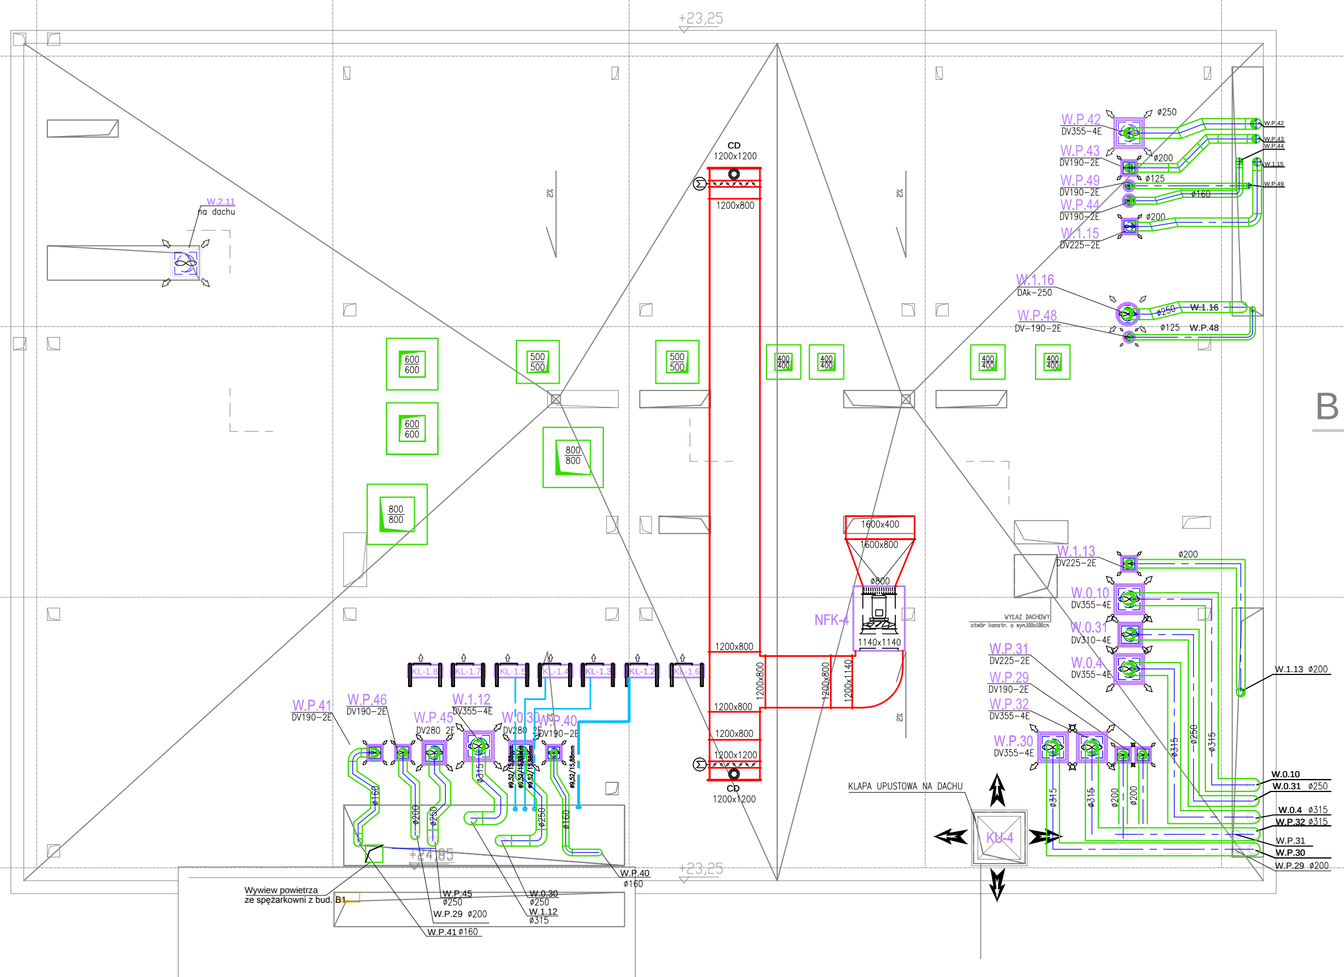

OZNACZENIA

- kanały linii wywiewnych z centrali i went. indywidualnych
- kanały linii nawiewnych
- kanały linii wentylacji pożarowej

- wentylator kanałowy
- wentylator dachowy
- NE - nagrzewnica elektryczna
- PO - przepustnica odcinająca z siłownikiem
- KP - klapa pożarowa normalnie otwarta
- tłumik akustyczny
- S - nawiewnik sufitowy z filtrem absolutnym HEPA 13
- anemostat sufitowy kwadratowy
- kratka transferowa
- OK+2,90 - rzędna instalacji odniesiona do poz. posadzki
  OK - oś kanału (kanały okrągłe)
  DK - dół kanału (kanały prostokątne)

- KI - klimatyzator ścienny
- HUM - nawilżacz parowy
- PS - przepustnica szczelna odcinająca z siłownikiem
- regulator CAV
- KPP - klapa wentylacji pożarowej normalnie zamknięta
- nawiewnik szczelinowy
- anemostat sufitowy okrągły
- przepływ powietrza przez szczelinę pod drzwiami lub kratkę
- (+2,90) - rzędna instalacji odniesiona do poz. posadzki podn.
  OK - oś kanału (kanały okrągłe)
  DK - dół kanału (kanały prostokątne)

INSPEKTOR NADZORU : PODPIS :

DOKUMENTACJA POWYKONAWCZA

KONSORCJUM:
LIDER:
budimex
Budimex SA
ul. Stawki 40
01-040 Warszawa

PARTNERZY:
LECH
P.W. Lech Sp. z o.o.
ul. Smoleńska 1A
85-833 Bydgoszcz

EBUD
P.W.Ebud
-Przemysłowka Sp. z o.o.
ul. Biskupińska 11
85-375 Bydgoszcz

DATA: PODPIS:

PODWYKONAWCA :

Wykonawca Instalacji Sanitarnych:
TKT Engineering oddział w Poznaniu Sp. z o.o.
ul. Karpia 6
61-619 Poznań
tel. 061 821 49 00
fax. 061 821 49 01
e-mail: tkt@tkt.pl

DATA: PODPIS:

JEDNOSTKA PROJEKTOWA :

Przedsiębiorstwo Organizacji Inwestycji
allplan
ul. Grajewska 2, 85-382 Bydgoszcz
tel. +48 52 348 84 15, fax +48 52 348 84 12

TEMAT :

Zmiana pozwolenia na budowę budynku Wojewódzkiego Szpitala Dziecięcego im. J Brudzińskiego w Bydgoszczy (z dnia 01.03.2010r., decyzja nr.:187/2010, znak: WA8.II.7353-97/10), część B2A, B2B, budynek "A", budynek "G"

ADRES:

BYDGOSZCZ; ul. Chodkiewicza 44 działka nr 103/2, 104 oraz 155/3 obręb 177

INWESTOR:

Kujawsko - Pomorskie Inwestycje Medyczne
ul. Plac Teatralny 2/416; 87 - 100 Toruń

FAZA:

PROJEKT POWYKONAWCZY

TOM:

TOM III

CZĘŚĆ TOMU:

CZĘŚĆ III: WENTYLACJA

BRANŻA:

SANITARNA

KIEROWNIK ROBÓT INSTALACYJNYCH:	PODPIS:
mgr inż. Kamil Sosnowski nr upr.bud. - WKP/0115/OWOS/07	

OPRACOWANIE:	PODPIS:
inż. Michał Hajduk	
inż. Patrycja Mójta	

SPRAWDZAJĄCY:	PODPIS:
mgr inż. Monika Sosnowska nr upr.proj. - WKP/0145/POOS/09	

BUDYNEK:	PIĘTRO:	REWIZJA:
CZĘŚĆ B2	VI PIĘTRO (DACH)	01

TEMAT RYSUNKU:

RZUT VI PIĘTRA (DACH)
INSTALACJA WENTYLACJI MECHANICZNEJ

DATA:	SKALA:	NR RYSUNKU:
08.2014	1:100	PH2_WM_01_D_+6_10