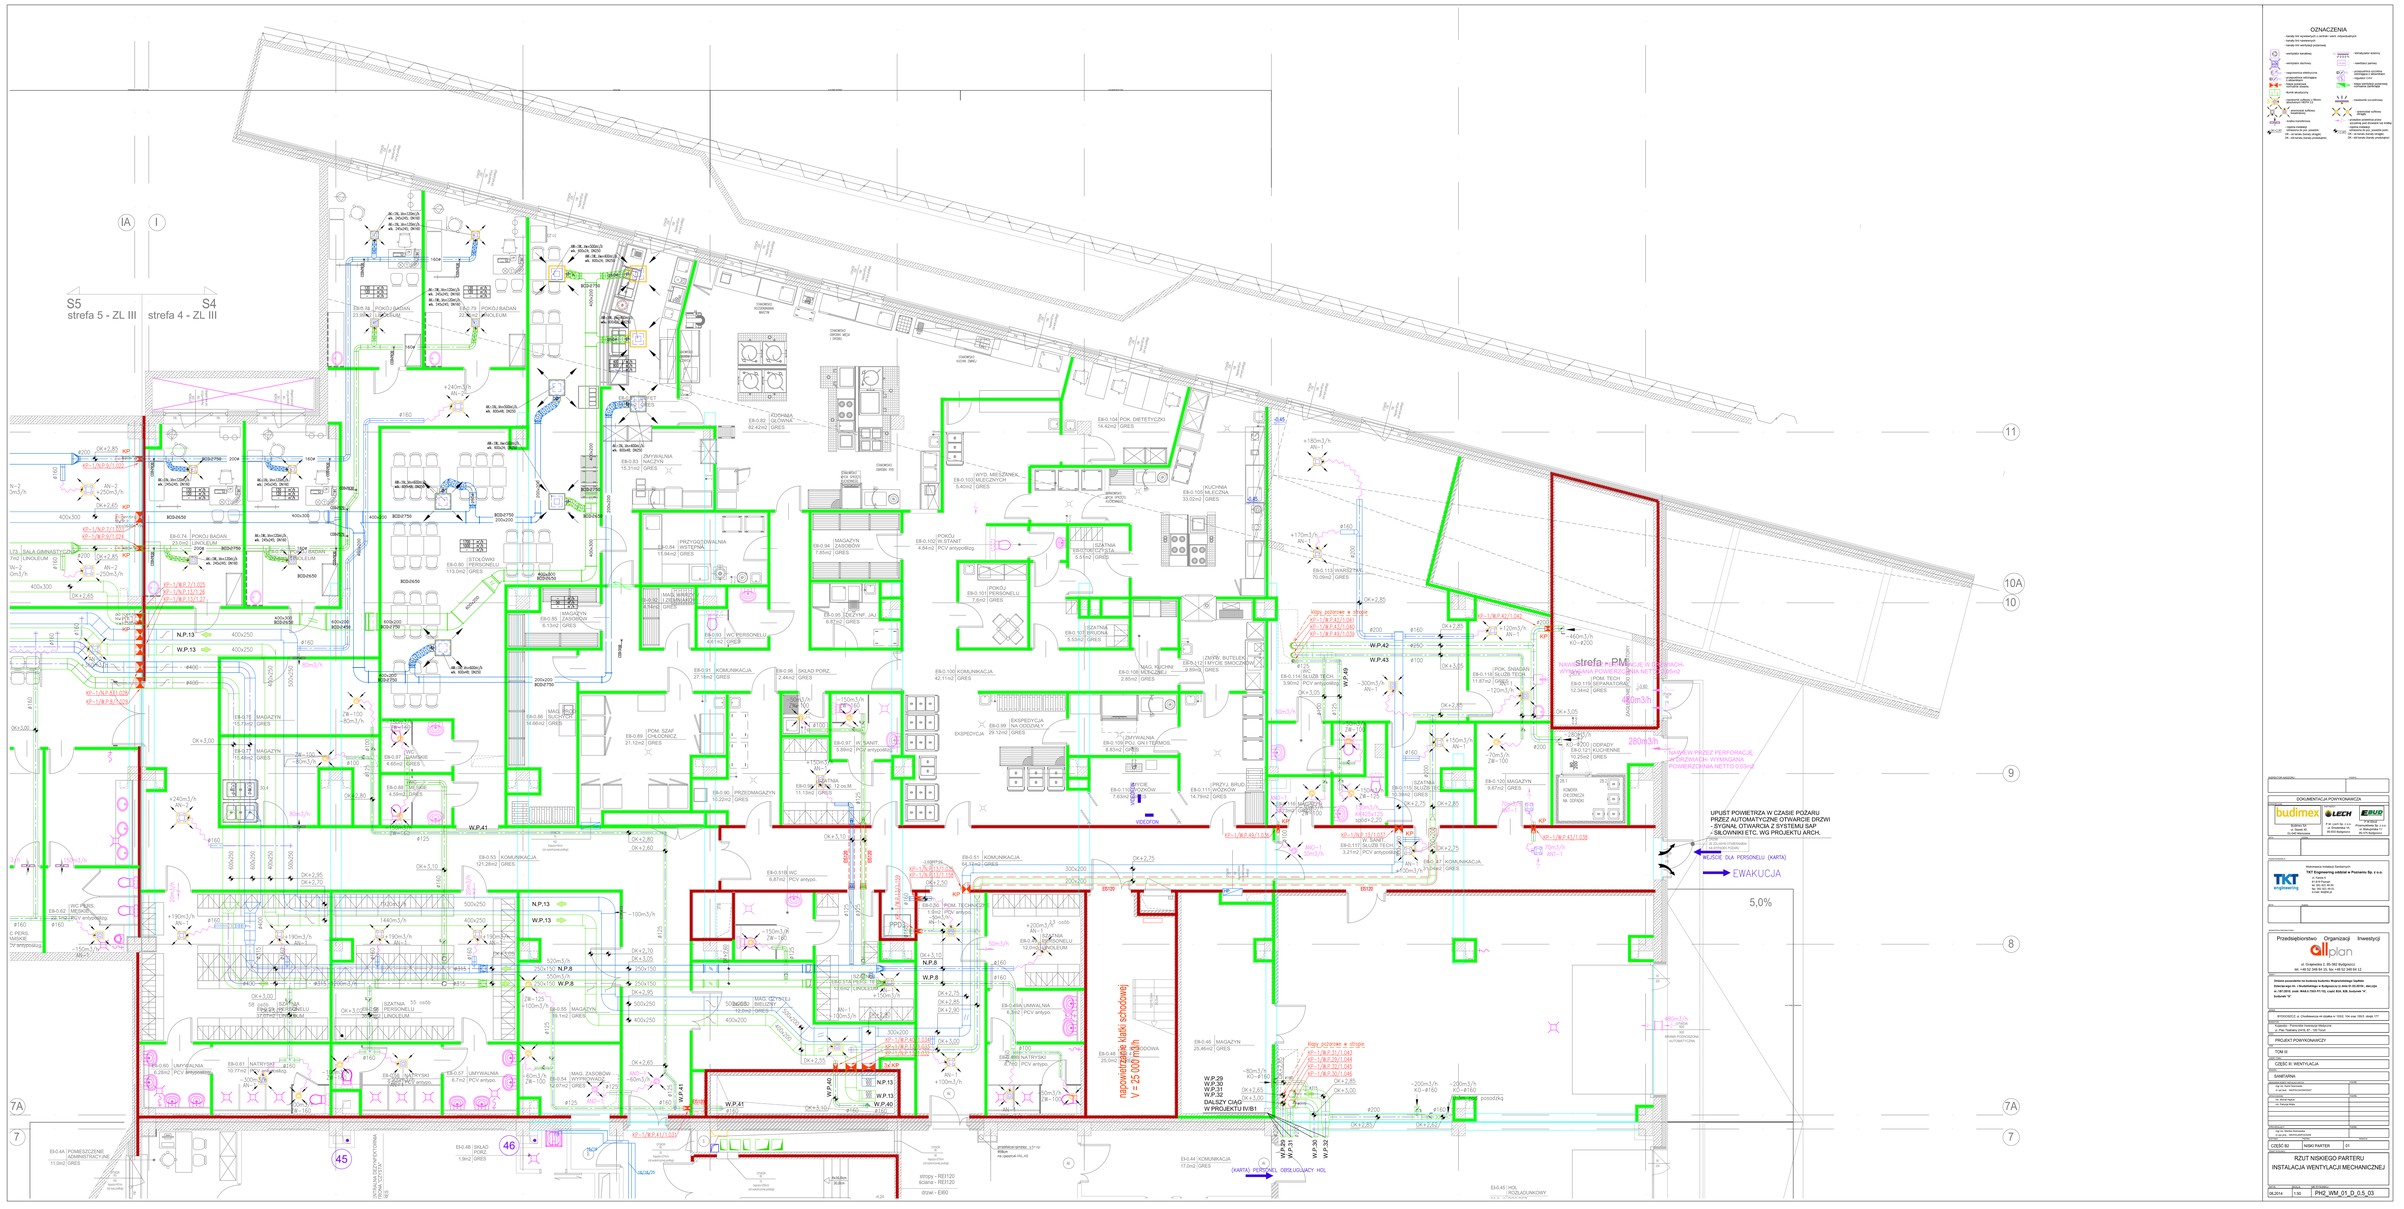

OZNACZENIA

DOKUMENTACJA POWYKONAWCZA

budimex

LECH

EBUD

TKT engineering

Przedsiębiorstwo Organizacji Inwestycji

allplan

Sławiańska

PROJEKT POWYKONAWCZY

TOM III

CZĘŚĆ WENTYLACJA

INSTALACJA

CZĘŚĆ B2 | NISKI PARTER | 25

RZUT NISKIEGO PARTERU
INSTALACJA WENTYLACJI MECHANICZNEJ

DATA	RYSUNEK	NR RYSUNKU
08.2014	1:50	PH2_WM_01_D_0.5_03